

Gmina Gietrzwałd
ul. Olsztyńska 2
11-036 Gietrzwałd

ZAŚWIADCZENIE

Na podstawie art. 30 ust. 5aa, zgodnie z art. 29 ust. 1, pkt. 2d, pkt. 22 i art. 30 ust. 1, pkt. 4 ust. 4 ustawy z dnia 07 lipca 1994r. - Prawo budowlane (Dz. U. z 2017r., poz. 1332 z późn. zm.) zaświadczam o braku podstaw do wniesienia sprzeciwu do zgłoszenia z dnia 29 marca 2018r. dotyczącego budowy obiektów małej architektury i altan na działkach: **Nr 32/2 obręb 3 Gietrzwałd; Nr 98/1 obręb 3 Gietrzwałd; Nr 165/3 obręb 3 Gietrzwałd; Nr 70/8 obręb 9 Nagłady; Nr 56 obręb 18 Śródka; Nr 133 obręb 19 Tomaryny; Nr 60/1 obręb 1 Biesal; Nr 168 obręb 21 Woryty; Nr 55/2 obręb 12 Pęglity; Nr 3349/1 obręb 4 Gronity; Nr 81/3 obręb 4 Gronity; Nr 9 obręb 10 Naterki; Nr 232 obręb 17 Sząbruk; Nr 114/2 obręb 5 Guzowy Piec; Nr 217/3 obręb 11 Parwólki; Nr 14/2 obręb 21 Woryty; Nr 51 obręb 20 Unieszewo; Nr 176/1 obręb 20 Unieszewo; Nr 278/2 obręb 4 Gronity Gmina Gietrzwałd**

Zakres robót jak w zgłoszeniu.

Należy je wykonywać pod kierownictwem osób uprawnionych według projektu opracowanego przez mgr inż. arch. Magdalenę Zwolińską (uprawnienia bud: Nr 3/2006.WM ; WM-0173).

Po zakończeniu budowy wykonać i zarejestrować geodezyjny pomiar powykonawczy.

z up. STAROSTY OLSZTYŃSKIEGO
Grzegorz Wieczorek
Dyrektor Wydziału
Budownictwa i Inwestycji

Otrzymują:

1. Gmina Gietrzwałd, ul. Olsztyńska 2, 11-036 Gietrzwałd (+1 egz. dok. proj.)
2. PINB, ul. Kasprowicza 1, 10-219 Olsztyn
3. a/a (+1 egz. dok. proj.)

Niniejszy załącznik Nr.....1..... stanowi
integralną część postanowienia / decyzji
Nr zaświadczenie Starosty
Olsztyńskiego z dnia 18.04.2018
Nr 61-1.6743.8.19.2018.RB2

z up. STAROSTY OLSZTYŃSKIEGO

Grzegorz Wieczorek
Dyrektor Wydziału
Budownictwa i Inwestycji

PROJEKT ZAGOSPODAROWANIA DZIAŁEK

INWESTOR:

Gmina Gietrzwałd
11-036 Gietrzwałd
ul. Olsztyńska 2

PROJEKTOWAŁ:

architekt Magdalena Zwolińska

Magdalena Zwolińska
architekt
upr. 3/2006/WM

PRZEDMIOT OPRACOWANIA: Projekt zagospodarowania terenu

- | | | |
|---------------------|--------|-------------|
| 1) dz. nr 32/2; | obr 3 | Gietrzwałd |
| 2) dz. nr 98/1; | obr 3 | Gietrzwałd |
| 3) dz. nr 165/3; | obr 3 | Gietrzwałd |
| 4) dz. nr 70/8; | obr 9 | Naglady |
| 5) dz. nr 56; | obr 18 | Śródka |
| 6) dz. nr 133; | obr 19 | Tomaryny |
| 7) dz. nr 60/1 | obr 1 | Biesal |
| 8) dz. nr 168; | obr 21 | Woryty |
| 9) dz. nr 55/2; | obr 12 | Pęglity |
| 10) dz. nr 3349/1; | obr 4 | Gronity |
| 11) dz. nr 81/3; | obr 4 | Gronity |
| 12) dz. nr 9; , | obr 10 | Naterki |
| 13) dz. nr 232; , | obr 17 | Sząbruk |
| 14) dz. nr 114/2; , | obr 5 | Guzowy Piec |
| 15) dz. nr 217/3; , | obr 11 | Parwółki |
| 16) dz. nr 14/2; , | obr 21 | Woryty |
| 17) dz. nr 51; , | obr 20 | Unieszewo |
| 18) dz. nr 176/1; , | obr 20 | Unieszewo |
| 19) dz. nr 278/2; , | obr 4 | Gronity |

ZAWARTOŚĆ:

- oświadczenia i zaświadczenia projektanta
- projekt zagospodarowania terenu

Oświadczenie o kompletności dokumentacji projektowej

Niniejszym oświadczam, iż projekt budowlany pn.

Projekt zagospodarowania terenu w gm. Gietrzwałd,

1) dz. nr 32/2;	obr 3 Gietrzwałd
2) dz. nr 98/1;	obr 3 Gietrzwałd
3) dz. nr 165/3;	obr 3 Gietrzwałd
4) dz. nr 70/8;	obr 9 Nagłady
5) dz. nr 56;	obr 18 Śródka
6) dz. nr 133;	obr 19 Tomaryny
7) dz. nr 60/1	obr 1 Biesal
8) dz. nr 168;	obr 21 Woryty
9) dz. nr 55/2;	obr 12 Pęglity
10) dz. nr 3349/1;	obr 4 Gronity
11) dz. nr 81/3;	obr 4 Gronity
12) dz. nr 9; ,	obr 10 Naterki
13) dz. nr 232; ,	obr 17 Sząbruk
14) dz. nr 114/2; ,	obr 5 Guzowy Piec
15) dz. nr 217/3; ,	obr 11 Parwółki
16) dz. nr 14/2; ,	obr 21 Woryty
17) dz. nr 51; ,	obr 20 Unieszewo
18) dz. nr 176/1; ,	obr 20 Unieszewo
19) dz. nr 278/2; ,	obr 4 Gronity

opracowany dla Inwestora: Gmina Gietrzwałd
11-036 Gietrzwałd
ul. Olsztyńska 2

został opracowany zgodnie z obowiązującymi przepisami oraz zasadami wiedzy technicznej i jest kompletny z punktu widzenia celu, któremu ma służyć. Jednocześnie oświadczam, że obszar oddziaływania obiektu mieści się w granicy działki, na której jest projektowany.

dn. 29.03.2018 r.

Magdalena Zwolińska
architekt

upr. 3/2006/WM



IZBA ARCHITEKTÓW
RZECZYPOSPOLITEJ POLSKIEJ

WARMIŃSKO-MAZURSKA OKRĘGOWA IZBA ARCHITEKTÓW
OKRĘGOWA KOMISJA KWALIFIKACYJNA

l.dz. 288/MM/2006
sygnatura akt: 3/MM/2006

Olsztyn, dnia 2 czerwca 2006 r.

DECYZJA nr 3/2006/MM

Na podstawie art. 12 ust. 1 pkt 1 i ust. 2, art. 13 ust. 1 pkt 1 i art. 14 ust. 1 pkt 1 ustawy z dnia 7 lipca 1994 r. - Prawo budowlane (tekst jednolity: Dz. U. z 2003 r. Nr 207, poz. 201; dalsze zmiany: Dz. U. z 2004 r. Nr 6, poz. 41, Nr 92, poz. 881, Nr 93, poz. 888 i Nr 96, poz. 959 oraz z 2005 r. Nr 113, poz. 954, Nr 163, poz. 1362 i 1364 i Nr 169, poz. 1419), art. 11 i 24 ust. 1 pkt 2 ustawy z dnia 15 grudnia 2000 r. o samorządach zawodowych architektów, inżynierów budownictwa oraz urbanistów (Dz. U. z 2001 r. Nr 5, poz. 42, z 2002 r. Nr 23, poz. 221 i Nr 153, poz. 1271 i Nr 240, poz. 2052, z 2003 r. Nr 124, poz. 1152 i Nr 190, poz. 1864, z 2004 r. Nr 141, poz. 1492 oraz z 2005 r. Nr 150, poz. 1247), oraz art. 104 i 107 § 1 i 4 ustawy z dnia 14 czerwca 1960 r. - Kodeks postępowania administracyjnego (tekst jednolity: Dz. U. z 2000 r. Nr 98, poz. 1071; dalsze zmiany: Dz. U. z 2001 r. Nr 49, poz. 509, z 2002 r. Nr 113, poz. 984, Nr 153, poz. 1271, i Nr 169, poz. 1387, z 2003 r. Nr 130, poz. 1188, z 2004 r. Nr 162, poz. 1692 oraz z 2005 r. Nr 64, poz. 565 i Nr 78, poz. 682)

stwierdza się, że

Pani : mgr inż. arch. Magdalena Zwolińska
posiada odpowiednie wykształcenie techniczne i praktykę zawodową
i nadaje się

UPRAWNIENIA BUDOWLANE
w specjalności architektonicznej do projektowania bez ograniczeń

Decyzja niniejsza jako uwzględniająca w całości żądanie strony nie wymaga uzasadnienia.
Od decyzji przysługuje Pani/Panu odwołanie do Krajowej Komisji Kwalifikacyjnej Izby Architektów.
Odwołanie wnosi się za pośrednictwem organu, który wydał decyzję tj. Okręgowej Komisji Kwalifikacyjnej
Warmińsko-Mazurskiej Okręgowej Izby Architektów, w terminie 14 dni od dnia doręczenia decyzji.

1. Przewodniczący Komisji:	Piotr Kaniewski
	(imię lub imiona i nazwisko)
2. Sekretarz Komisji:	Magdalena Rafalska
	(imię lub imiona i nazwisko)
3. Członek Komisji:	Anna Rokita
	(imię lub imiona i nazwisko)
4. Członek Komisji:	Mariusz Szafarzyński
	(imię lub imiona i nazwisko)
5. Członek Komisji:	Andrzej Góralski
	(imię lub imiona i nazwisko)
6. Członek Komisji:	Tomasz Lella
	(imię lub imiona i nazwisko)

Otrzymują:

1. Magdalena Zwolińska, zam. 10-699 Olsztyn, ul. Mazowiecka 5/20

2. Gdy decyzja stanie się ostateczna:

1) Główny Inspektor Nadzoru Budowlanego - w celu wpisania do centralnego rejestru osób posiadających uprawnienia budowlane,

2) okręgowa rada Izby Architektów.

3. a.a.





IZBA ARCHITEKTÓW
RZECZYPOSPOLITEJ POLSKIEJ

Warmińsko-Mazurska Okręgowa Rada Izby Architektów RP

ZAŚWIADCZENIE - ORYGINAŁ
(wypis z listy architektów)

Warmińsko-Mazurska Okręgowa Rada Izby Architektów RP zaświadcza, że:

magister inżynier architekt Magdalena Zwolińska

posiadająca kwalifikacje zawodowe do pełnienia samodzielnych funkcji technicznych w budownictwie w specjalności architektonicznej i w zakresie posiadanych uprawnień nr **3/2006/WM**, jest wpisana na listę członków Warmińsko-Mazurskiej Okręgowej Izby Architektów RP pod numerem: **WM-0173**.

Członek czynny od: 20-09-2006 r.

Data i miejsce wygenerowania zaświadczenia: 25-10-2017 r. Olsztyn.

Zaświadczenie jest ważne do dnia: **30-06-2018 r.**

Podpisano elektronicznie w systemie informatycznym Izby Architektów RP przez:
Mariusz Szafarzyński, Przewodniczący Okręgowej Rady Izby Architektów RP.

Nr weryfikacyjny zaświadczenia:

WM-0173-EE95-5494-C8E6-E99C

ZAGOSPODAROWANIE TERENU

SPIS TREŚCI

- A. Opis techniczny
- B. Część graficzna
- 1. Zagospodarowanie terenu
- 2. Elementy małej architektury

OPIS TECHNICZNY PROJEKTU ZAGOSPODAROWANIA TERENU

1. PODSTAWA OPRACOWANIA:

- zakres uzgodniony z Inwestorem
 - wniosek Gminy Gietrzwałd do dofinansowania z projektu EKO turysta w Gminie Gietrzwałd
 - normy i warunki techniczne
- Projektowany zakres robót na podstawie art. 30 pkt. 1 ust 4 Prawa budowlanego wymaga zgłoszenia budowy.

2. PRZEDMIOT I ZAKRES OPRACOWANIA:

Przedmiotem opracowania jest budowa obiektów małej architektury dla w/w działek:

Zakresem opracowania objęto powierzchnię działki :

- | | |
|---------------------|-------------------|
| 1) dz. nr 32/2; | obr 3 Gietrzwałd |
| 2) dz. nr 98/1; | obr 3 Gietrzwałd |
| 3) dz. nr 165/3; | obr 3 Gietrzwałd |
| 4) dz. nr 70/8; | obr 9 Nagłady |
| 5) dz. nr 56; | obr 18 Śródka |
| 6) dz. nr 133; | obr 19 Tomaryny |
| 7) dz. nr 60/1 | obr 1 Biesal |
| 8) dz. nr 168; | obr 21 Woryty |
| 9) dz. nr 55/2; | obr 12 Pęglity |
| 10) dz. nr 3349/1; | obr 4 Gronity |
| 11) dz. nr 81/3; | obr 4 Gronity |
| 12) dz. nr 9; , | obr 10 Naterki |
| 13) dz. nr 232; , | obr 17 Sząbruk |
| 14) dz. nr 114/2; , | obr 5 Guzowy Piec |
| 15) dz. nr 217/3; , | obr 11 Parwólki |
| 16) dz. nr 14/2; , | obr 21 Woryty |
| 17) dz. nr 51; , | obr 20 Unieszewo |
| 18) dz. nr 176/1; , | obr 20 Unieszewo |
| 19) dz. nr 278/2; , | obr 4 Gronity |

3. LOKALIZACJA ORAZ STAN ISTNIEJĄCY TERENU OBJĘTEGO OPRACOWANIEM:

- 1) dz. nr 32/2; obr 3 Gietrzwałd
 - istniejący stan zagospodarowania działki: działka jest drogą prowadzącą w kierunku kolonii w Gietrzwałdzie (zabudowa letniskowa), znajduje się ok. 700 m od oczyszczalni ścieków w Gietrzwałdzie, nawierzchnia terenu jest gruntowa.
- 2) dz. nr 98/1; obr 3 Gietrzwałd
 - istniejący stan zagospodarowania działki: działka znajduje się przy budynku Urzędu Gminy w Gietrzwałdzie, nawierzchnia terenu jest z kostki betonowej (parking przy budynku). Do działki doprowadza droga asfaltowa, teren nie ogrodzony.
- 3) dz. nr 165/3; obr 3 Gietrzwałd
 - istniejący stan zagospodarowania działki: działka znajduje się na zapleczy górnego parkingu przy amfiteatrze w Gietrzwałdzie, nawierzchnia terenu jest trawiasta bez zakrzewień. Do działki doprowadza droga o nawierzchni z kostki betonowej, teren nie ogrodzony.
- 4) dz. nr 70/8; obr 9 Nagłady
 - istniejący stan zagospodarowania działki: działka znajduje się przy ulicy Unieszewskiej, nawierzchnia terenu jest trawiasta bez zakrzewień. Do działki doprowadza droga asfaltowa, teren ogrodzony (plac

zabaw), nie ogrodzony.

5) dz. nr 56; obr 18 Śródka

- istniejący stan zagospodarowania działki: działka znajduje się na rozwidleniu dróg w miejscowości, nawierzchnia terenu jest trawiasta bez zakrzewień. Do działki doprowadza droga gruntowa, teren ogrodzony.

6) dz. nr 133; obr 19 Tomaryny

- istniejący stan zagospodarowania działki: działka jest drogą prowadzącą w kierunku Biesala, znajduje się przy świetlicy wiejskiej, nawierzchnia terenu jest gruntowa.

7) dz. nr 60/1; obr 1 Biesal

- istniejący stan zagospodarowania działki: działka znajduje się na zapleczy wiejskiego domu kultury, nawierzchnia terenu jest trawiasta bez zakrzewień. Do działki doprowadza droga asfaltowa, teren ogrodzony.

8) dz. nr 168; obr 21 Woryty

- istniejący stan zagospodarowania działki: działka znajduje się naprzeciw remizy strażackiej, nawierzchnia terenu jest trawiasta bez zakrzewień. Do działki doprowadza droga asfaltowa, teren ogrodzony.

9) dz. nr 55/2; obr 12 Pęglity

- istniejący stan zagospodarowania działki: działka znajduje się przy świetlicy wiejskiej, przy drodze prowadzącej do Peglit, nawierzchnia terenu jest trawiasta bez zakrzewień. Do działki doprowadza droga asfaltowa, teren ogrodzony.

10) dz. nr 3349/1; 81/3 , obr 4 Gronity

- istniejący stan zagospodarowania działki: działka znajduje się na zapleczy świetlicy wiejskiej, nawierzchnia terenu jest trawiasta bez zakrzewień. Do działki doprowadza droga gruntowa, teren ogrodzony.

11) dz. nr 9; , obr 10 Naterki

- istniejący stan zagospodarowania działki: działka znajduje się przy placu wiejskim, nawierzchnia terenu jest trawiasta bez zakrzewień. Do działki doprowadza droga z kostki betonowej, teren nie ogrodzony.

12) dz. nr 232; , obr 17 Sząbruk

- istniejący stan zagospodarowania działki: działka znajduje się pomiędzy parkingiem a drogą powiatową, nawierzchnia terenu jest trawiasta bez zakrzewień. Do działki doprowadza droga asfaltowa, teren nie ogrodzony.

13) dz. nr 114/2; , obr 5 Guzowy Piec

- istniejący stan zagospodarowania działki: działka znajduje się w pasie drogi gminnej, nawierzchnia terenu jest trawiasta bez zakrzewień.

14) dz. nr 217/3; , obr 11 Parwółki

- istniejący stan zagospodarowania działki: działka znajduje się w pasie drogi gminnej, nawierzchnia terenu jest trawiasta bez zakrzewień. ogrodzony.

15) dz. nr 14/2; , obr 21 Woryty

- istniejący stan zagospodarowania działki: działka znajduje się w pasie drogi gminnej, nawierzchnia terenu jest trawiasta bez zakrzewień.

16) dz. nr 51; , obr 20 Unieszewo

- istniejący stan zagospodarowania działki: działka znajduje się w pasie drogi gminnej, nawierzchnia terenu jest trawiasta bez zakrzewień.

17) dz. nr 176/1; , obr 20 Unieszewo

- istniejący stan zagospodarowania działki: działka znajduje się w pasie drogi gminnej, nawierzchnia terenu jest trawiasta bez zakrzewień.

18) dz. nr 278/2; , obr 4 Gronity

- istniejący stan zagospodarowania działki: działka znajduje się w pasie drogi gminnej, nawierzchnia terenu jest trawiasta bez zakrzewień.

4. OPIS PRZYJĘTEGO ROZWIĄZANIA :

Na działkach zostaną rozlokowane obiekty małej architektury (wg części graficznej). W przypadku zabawek rozlokowanie zgodnie z wytycznymi producenta (dotyczy to stref bezpieczeństwa). Teren wokół zostanie obsiany trawą i utrzymywany w stanie naturalnym,

Zestawienie obiektów małej architektury.

L.p.	Miejscowość	Numer działki	Lokalizacja obiektów	Wykaz obiektów
1.	Gronity	3349/1 i 81/3 obręb nr 4, wł. Gmina Gietrzwałd	Przy świetlicy wiejskiej	1) Tablica 2) stojak na rowery 3) samoobsługowa stacja naprawy rowerów 4) ławka solarna 5) stół drewniany z 2 ławkami 6) kosz na śmieci 7) gra edukacyjna 8) lampa solarna (2 szt.) 9) orbitek 10) rowerek
2.	Łajsy	55/2 obręb nr 12 Pęglity, wł. Gmina Gietrzwałd	Przy świetlicy wiejskiej	1) Tablica 2) stojak na rowery 3) stół drewniany z 2 ławkami 4) kosz na śmieci 5) lampa solarna 6) gra edukacyjna
3.	Woryty	168 obręb nr 21 Woryty, wł. Gmina Gietrzwałd	Plac wiejski	1) Tablica 2) stojak na rowery 3) ławka solarna 4) kosz na śmieci 5) gra edukacyjna 6) lampa solarna 7) orbitek 8) prasa nożna 9) rowerek 10) wyciskanie siedząc
4.	Biesal	60/1 obręb nr 1 Biesal, wł. Gmina Gietrzwałd	Przy Wiejskim Domu Kultury	1) Tablica 2) stojak na rowery 3) samoobsługowa stacja naprawy rowerów 4) stół drewniany z 2 ławkami 5) kosz na śmieci 6) lampa solarna 7) gra edukacyjna 8) ławka solarna z audioguide 9) altanka drewniana
5.	Tomaryny	133 obręb nr 19 Tomaryny, Gmina Gietrzwałd,	Przy świetlicy wiejskiej	1) Tablica 2) lampa solarna 3) gra edukacyjna
6.	Śródka	56 obręb nr 18 Śródka, wł. Gmina Gietrzwałd	Plac wiejski	1) Tablica 2) stojak na rowery 3) samoobsługowa stacja naprawy rowerów 4) ławka solarna 5) ławka drewniana 6) kosz na śmieci 7) gra edukacyjna 8) lampa solarna 9) stół do gier 10) tor sprawnościowy 11) huśtawka boccie gniazdo
7.	Naglady	70/8 obręb nr 9 Naglady, wł. Gmina Gietrzwałd	Plac zabaw	1) Tablica 2) stojak na rowery 3) samoobsługowa stacja naprawy rowerów 4) ławka solarna 5) kosz na śmieci 6) gra edukacyjna 7) lampa solarna 8) wioślarz 9) wyciskanie siedząc

				10) orbitek 11) huštawka
8.	Gietrzwałd (las)	32/2 obręb nr 3 Gietrzwałd, wł. Gmina Gietrzwałd		1) Tablica 2) lampa solarna 3) drewniana wiata z ławeczką i stolikiem
9.	Gietrzwałd	Nr 98/1 obręb nr 3 Gietrzwałd, wł. Gmina Gietrzwałd	Przy Urzędzie Gminy w Gietrzwałdzie	1) ławka solarna z audioguide 2) nowa tablica na urządzie z mapą szlaków
10.	Gietrzwałd (ogrody i Amfiteatr)	165/3 obręb nr 3 Gietrzwałd, wł. Gmina Gietrzwałd	Teren ogrodów gietrzwałdzkich	1) Wiata drewniana (zadaszenie) 2) stoły i ławy drewniane pod wiatę (4 zestawy) 3) gra edukacyjna 4) stojak na rowery 5) tablica informacyjna
11.	Naterki Sząbruk Guzowy Piec Parwółki Woryty Unieszewo Gronity	dz. nr 9; obr 10 Naterki dz. nr 232; obr 17 Sząbruk dz. nr 114/2; obr 5 Guzowy Piec dz. nr 217/3; obr 11 Parwółki dz. nr 14/2; obr 21 Woryty dz. nr 51; obr 20 Unieszewo dz. nr 176/1; obr 20 Unieszewo dz. nr 278/2; obr 4 Gronity		1) Tablica

- 1) tablice informacyjne z mapą szlaków o wymiarach 1,2 x 1,7 m, wykonane z drewna dębowego (drewniana obudowa z daszkiem). Sama tablica wykonana z trwałego materiału, odpornego na warunki atmosferyczne, z kolorowym nadrukiem, np. dibondu. Mocowanie poprzez wkopanie.
- 2) ławeczki solarne będą wyposażone w panel fotowoltaiczny, który umożliwi turystom naładowanie np. telefonu, aparatu, komputera lub innego urządzenia. Ławki będą też dostosowane do potrzeb osób niepełnosprawnych - instrukcja napisana alfabetem Braille'a. Zaplanowano montaż 2 ławek o szerszym asortymencie z możliwością korzystania z Internetu, AudioGuide (możliwość nagrania przewodnika turystycznego do odsłuchania), dźwięki natury emitowane z głośnika audio, stacja pogodowa oraz 4 ławki solarne podstawowe. Mocowanie systemowe
- 3) stojak na rower w konstrukcji stalowej mocowany do stopy betonowej pod kotwy
- 4) stół drewniany na ok 6 osób z dwiema ławkami bez/z oparciem
- 5) kosze na śmieci typowe w konstrukcji stalowej mocowane do stopy betonowej
- 6) gra edukacyjna w formie niewielkiej tablicy lub słupa w konstrukcji drewnianej
- 7) lampa solarna-typowa, o konstrukcji słupa stalowego lub aluminiowego, forma doświetlenia parkowego
- 8) ławka drewniana-typowa, mocowana do kotwy betonowej
- 9) wiatka drewniana, forma zadaszenia (przystanek) o wymiarach szer. 1,5 m x dł. 3,0 i wys. 2,5 m
- 10) altana drewniana, dach dwuspadowy, pokryty dachówką lub blachodachówką, otwarta, zamocowana do stóp betonowych na 4 lub 6 słupach drewnianych, wymiary nie przekraczają powierzchni wymaganej aby przyjąć obiekt na zgłoszenie, tj 35 m².
- 11) Betonowy stół do gry w szachy chińczyka z ławkami. Stół posiada blaty wykonane z płytek gresowych, przyklejonych mrozoodpornym klejem. Obrzeża blatu są aluminiowe. Ławki betonowe z elementami drewnianymi.

Charakterystyka kompletu do gry w szachy:

- długość całkowita – 200cm,
- szerokość blatu – 90cm,
- wysokość stołu – 78cm,
- waga całego kompletu – ok.940 kg,
- grubość listew – 4cm.

Pozostałe elementy nie wymienione powyżej, załączono karty techniczne w części graficznej

5. CHRONOLOGIA WYKONYWANIA ROBÓT:

1. Montaż elementów małej architektury.
2. Uprzątnięcie terenu, wykonanie sewu trawnikowego

Wszystkie urządzenia i elementy należy fundamentować i instalować zgodnie z PN-EN 1176-7:2009 oraz załączonymi rysunkami. Wszystkie montowane urządzenia i elementy wyposażenia muszą posiadać atesty i certyfikaty bezpieczeństwa potwierdzające, że zostały wykonane w oparciu o obowiązujące normy w tym zakresie oraz posiadać dopuszczenie do stosowania w kontakcie z dziećmi i zdolności do miejsc publicznych. Wykonanie montażu urządzeń mogą dokonywać osoby, firmy przeszkolone w tym celu przez producentów w oparciu o instrukcje montażu, zaleceń, wskazówek.

6. SPRZĘT

Do projektu załączono karty technologiczne poszczególnych elementów małej architektury z dokładnym opisem elementów składowych, montażu i wykonania.

7. UWAGI KOŃCOWE:

Wszystkie wymiary do dokładnego ustalenia na terenie budowy.

Wszystkie zastosowane materiały powinny odpowiadać obowiązującym normom oraz posiadać wymagane atesty i certyfikaty oraz nie mogą stanowić zagrożenia dla higieny i zdrowia użytkowników wg wymogów Ustawy „Prawo budowlane” z dnia 7 lipca 1994 roku art. 10 z późniejszymi zmianami. W zależności od zastosowanych materiałów należy bezwzględnie przestrzegać technologii i wymagań producentów. Przed odbiorem końcowym należy przedstawić komplet certyfikatów PZH i załączyć je do dokumentacji odbiorowej. Prace budowlane należy wykonać z należyta starannością oraz wiedzą i sztuką budowlaną oraz wg odpowiednich norm i specyfikacji technicznej wykonania i odbioru załączonej do projektu.

Opracowała:

Magdalena Zwolińska
architekt
upr. 3/2006/WM

Starostwo Powiatowe
w Olsztynie
Plac Bema 5
10-516 OLSZTYN
-19-


Województwo: warmińsko-mazurskie
Powiat: olsztyński
Jednostka ewidencyjna: Gietrzwałd
Obreń: nr 1 Biesal

Wzrys z mapy
Skala 1:500

Załącznik do projektu
zagospodarowania działki.
Dotyczy dz. nr 60/1, obr 1 Biesal
Gmina Gietrzwałd

- 1) Tablica
- 2) stojak na rowery
- 3) samoobsługowa stacja naprawy rowerów
- 4) stół drewniany z 2 ławkami
- 5) kosze na śmieci
- 6) lampa solarna
- 7) gra edukacyjna
- 8) ławka solarna z audioguide
- 9) altanka drewniana

60/1

60/1:1k2

60/2

60/2:1m2

61/4

274/1

273

275

276/3

276/5

276/5:1i2

276/6

3250/5

140/12

Magdalena Zwolińska
architekt

upr. 3/2006/WM

Załącznik do projektu zagospodarowania
działki.
Dotyczy dz. nr 32/2; obr 3 Gietrzwałd
Gmina Gietrzwałd

- 1) tablica
- 2) lampa solarna
- 3) drewniana wiata z ławeczką i stolikiem

Starostwo Powiatowe
w Olsztynie
Plac Bema 5
10-516 OLSZTYN
-19-

Niniejszy załącznik Nr. 1/1 stanowi
integralną część postanowienia / decyzji
Nr. Kaśsadzenie Starosty
Olsztyńskiego z dnia 18.04.2018
Nr. Bi-11.6743.8.18.2018.RB2

z up. STAROSTY OLSZTYŃSKIEGO

Grzegorz Węczorek
Dyrektor Wydziału
Budownictwa i Inwestycji

Województwo: warmińsko-mazurskie

Powiat: olsztyński

Jednostka ewidencyjna: Gietrzwałd

Obręb: nr 3 Gietrzwałd

Wyrys z mapy
Skala 1:500

3246/1

32/2

3246/2


37/5

17/7:1m2

17/8

17/2

15

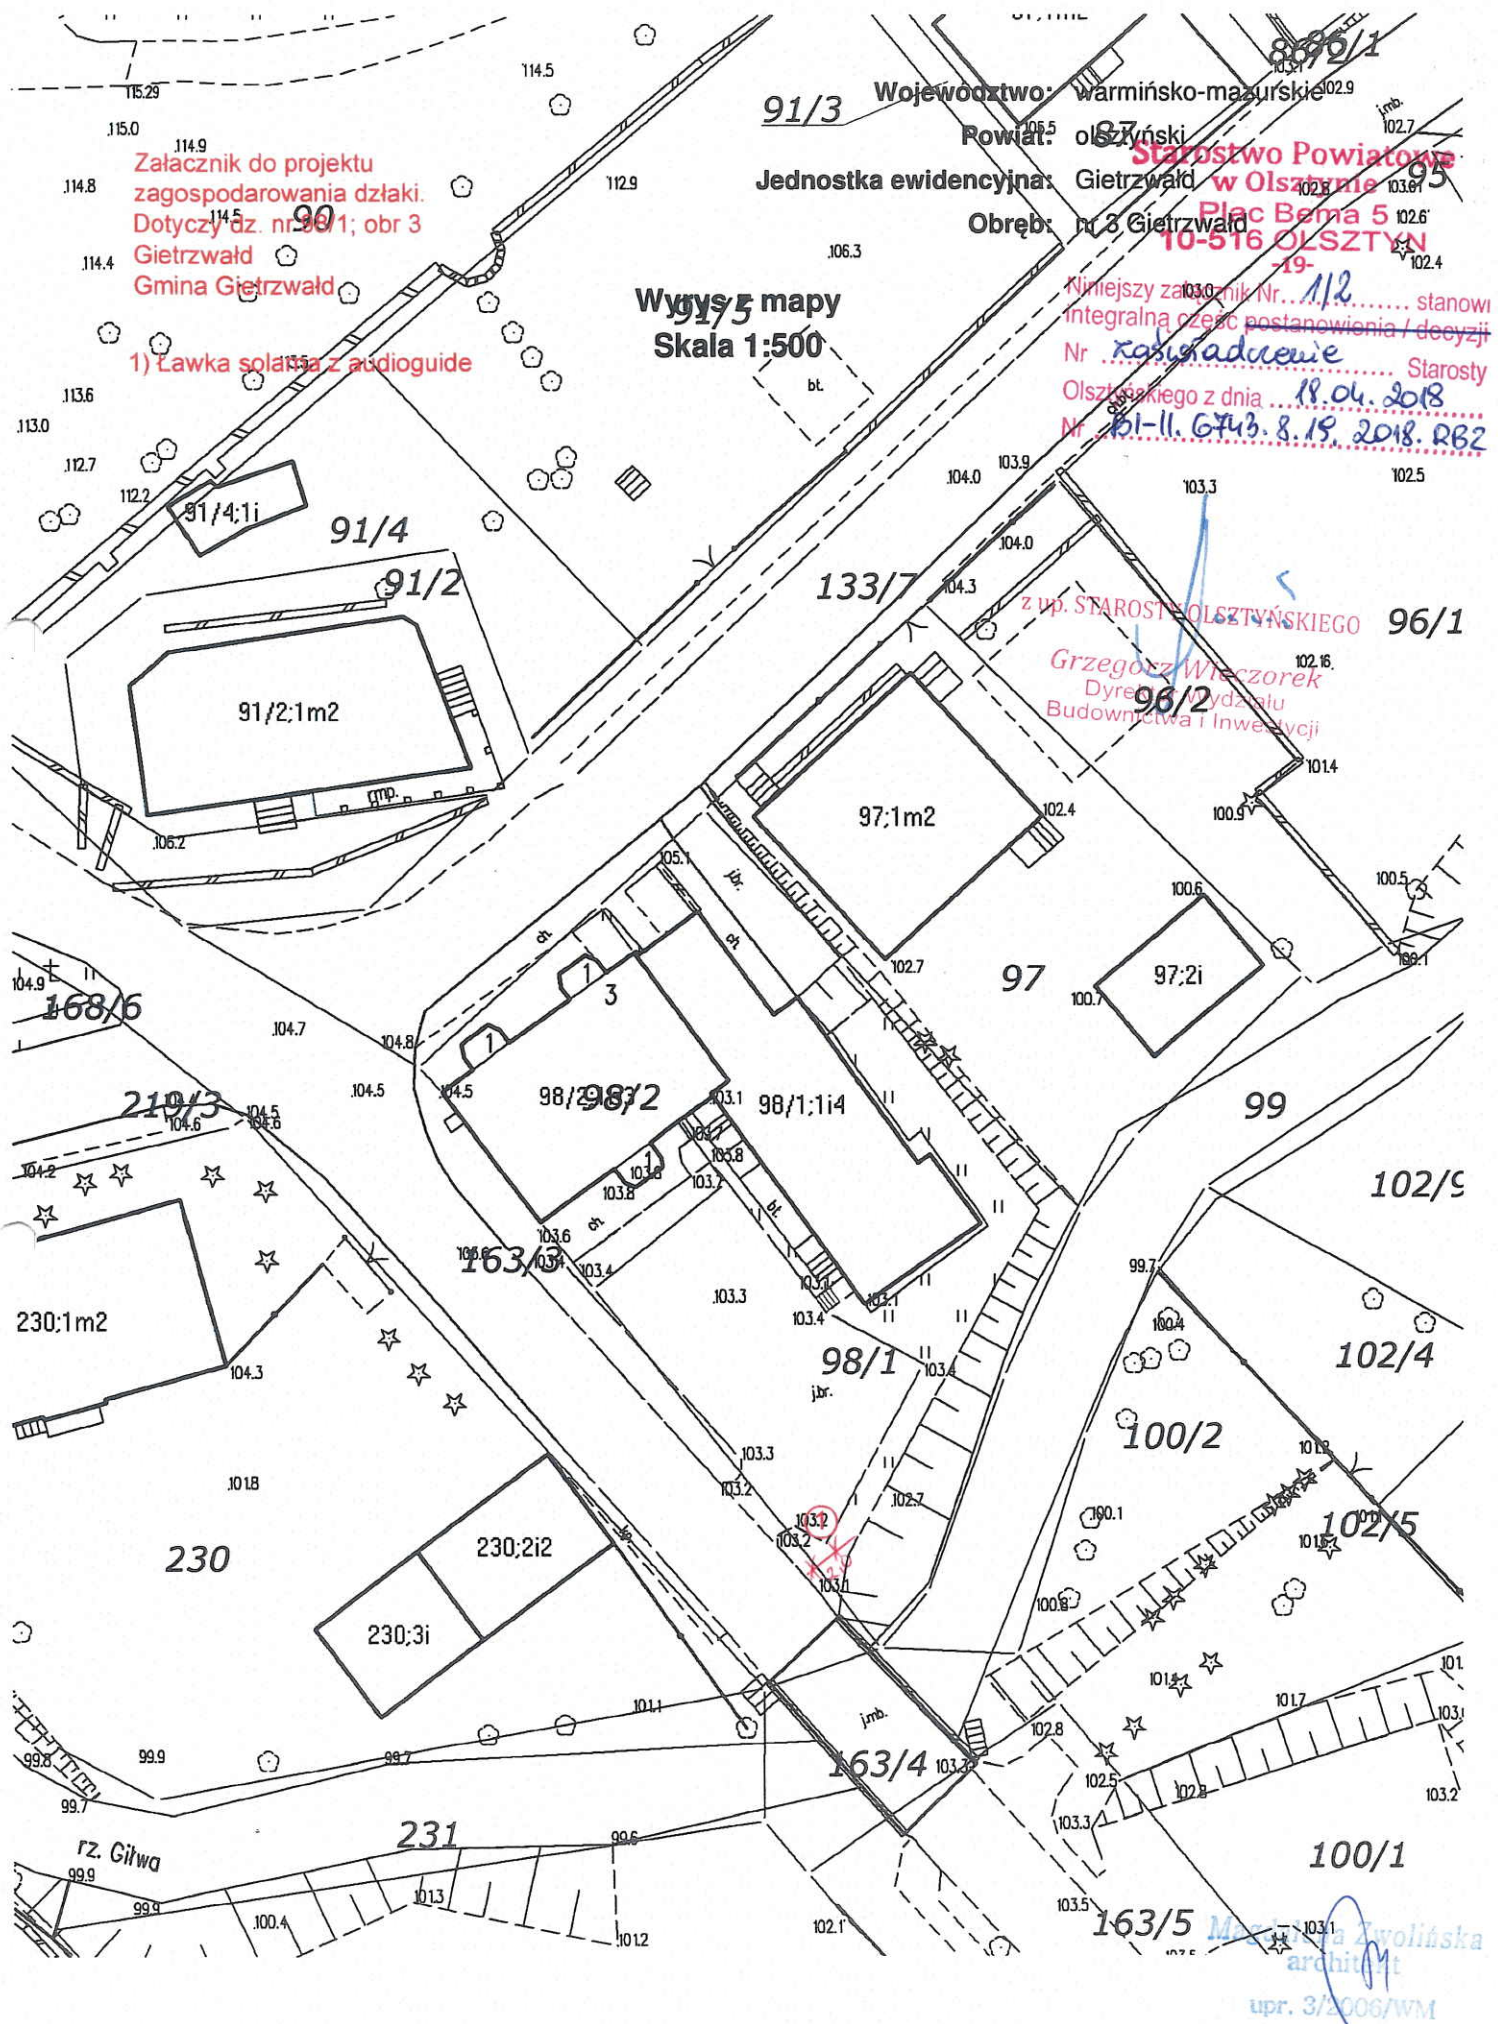

Niniejszy załącznik Nr. 1/3 stanowi
integralną część postanowienia / decyzji
Nr zawiadzenie Starosty
Olsztyńskiego z dnia 18.04.2018
Nr D1-II.G743.8.18.2018.RB2

164/2

Załącznik do projektu zagospodarowania
działki.

Dotyczy dz. nr 165/3; obr 3 Gietrzwałd

Gmina Gietrzwałd

Wrys z mapy
Skala 1:500

Województwo: warmińsko-mazurskie
Powiat: olsztyński

Jednostka ewidencyjna: Gietrzwałd

Obręb: nr 3 Gietrzwałd

163/3

73/1

z up. STAROSTY OLSZTYŃSKIEGO

Grzegorz Wieczorek

Dyrektor Wydziału

Budownictwa i Inwestycji

- 1) Wiatra drewniana (zadaszenie)
- 2) stoły i ławy drewniane pod wiatę
- (4 zestawy)
- 3) gra edukacyjna
- 4) stojak na rowery
- 5) tablica informacyjna

165/2

165/4

166/13


166/10

166

172/1

Magdalena Zwolińska
architekt

upr. 3/2006/WM

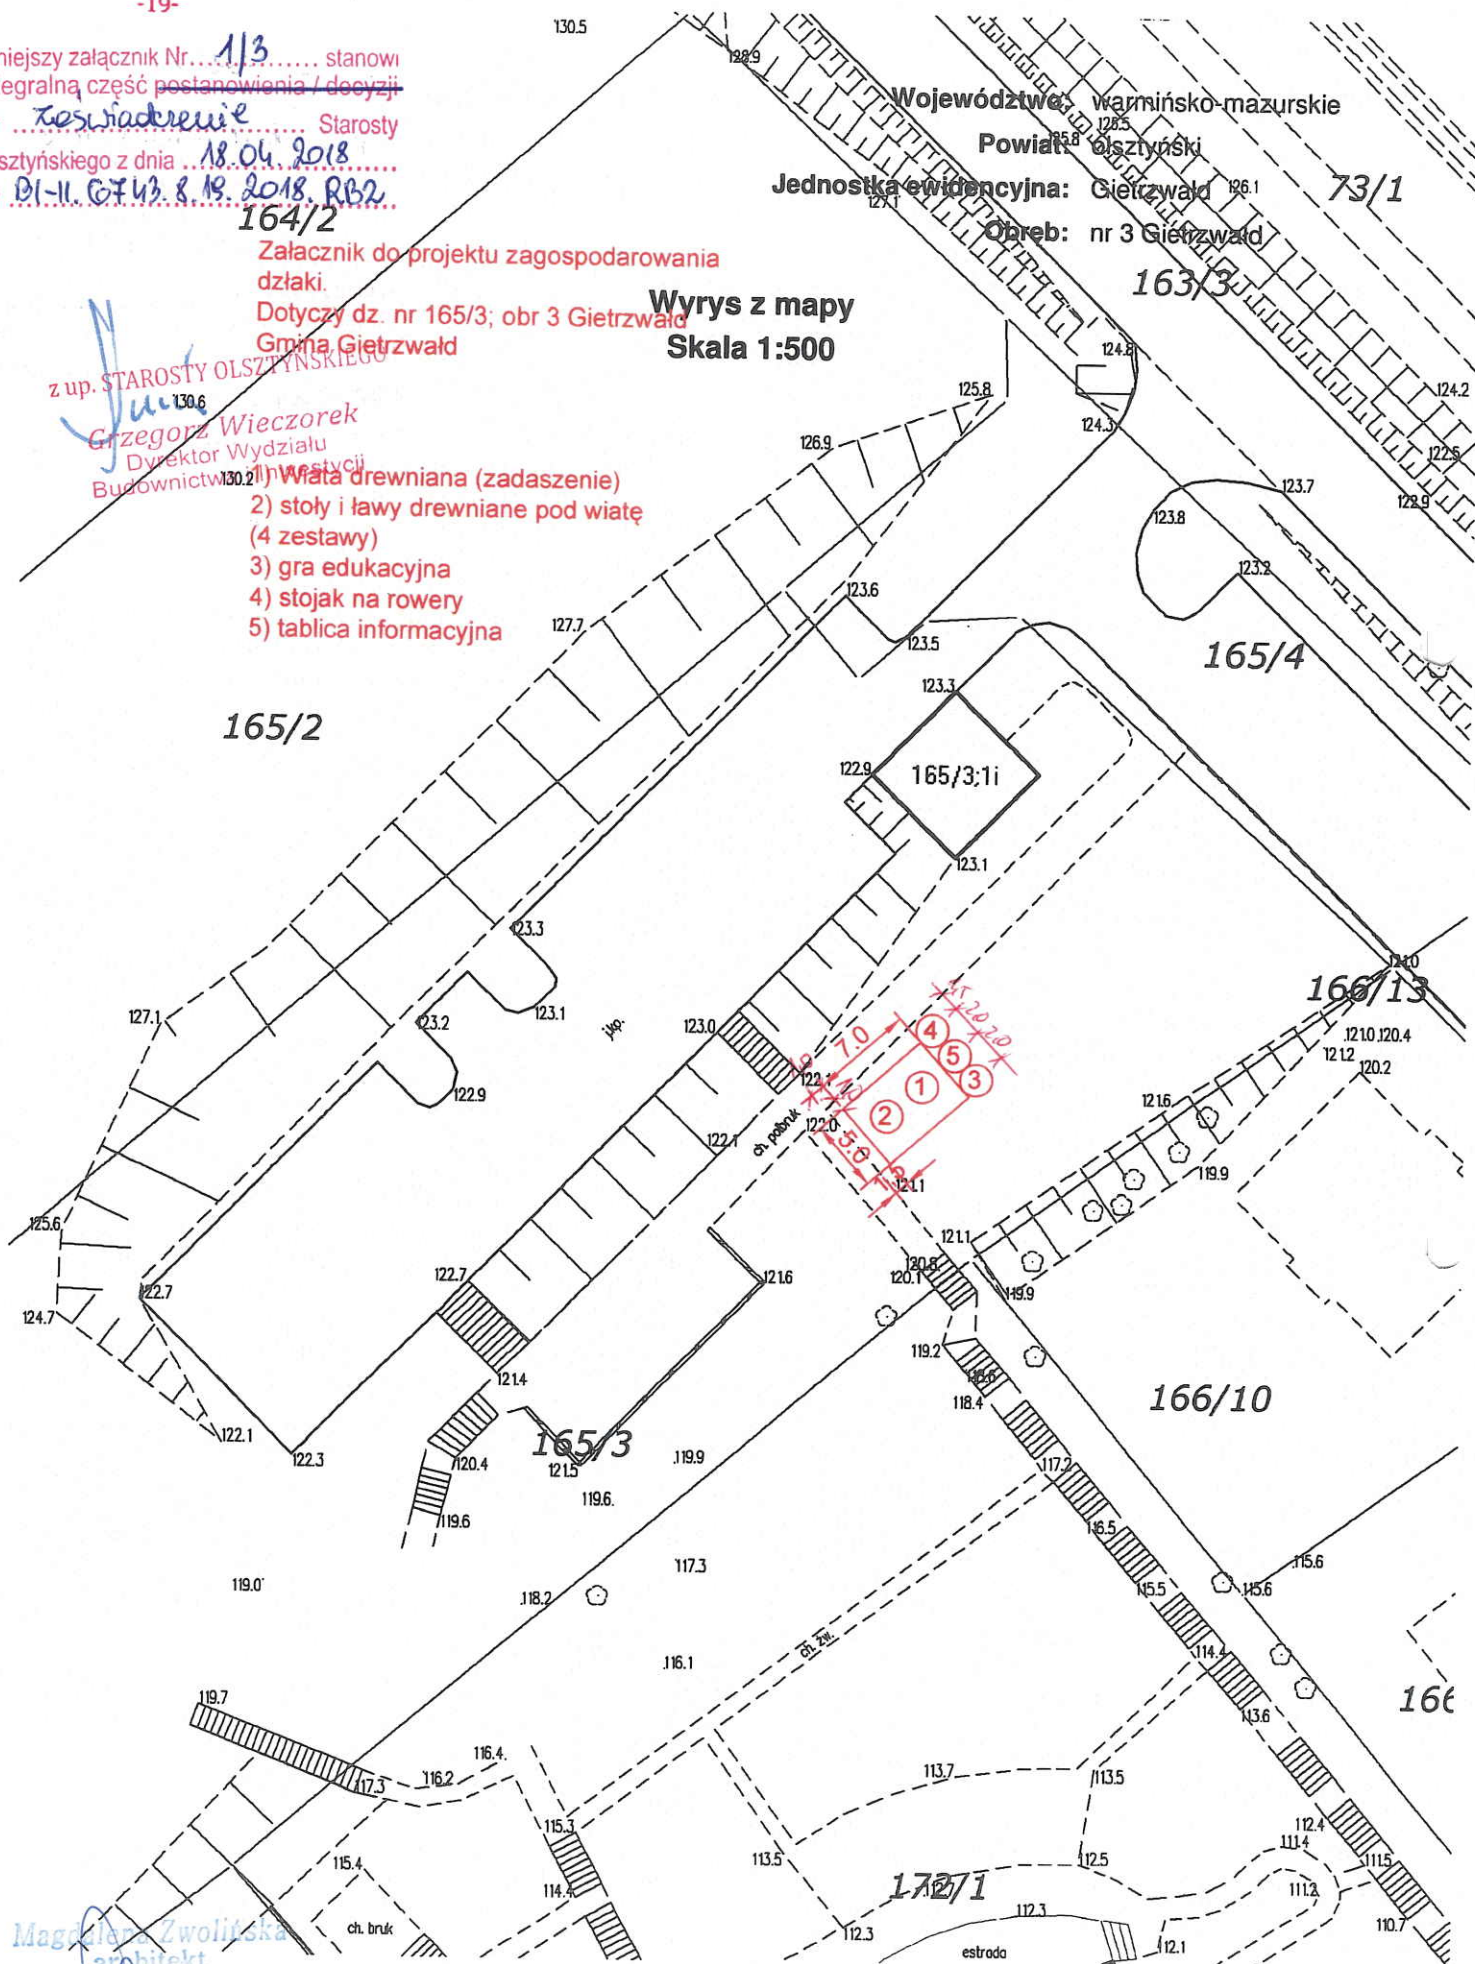

Niniejszy załącznik Nr. 1/10.1/11... stanowi integralną część postanowienia / decyzji
Nr. Zarządzenie Starosty

Załącznik do projektu zagospodarowania
działki.
Dotyczy dz. nr 81/3 i 3349/1; obr 4 Gronity
Gmina Gietrzwałd

Województwo: warmińsko-mazurskie


Powiat: olsztyński

Jednostka ewidencyjna: Gietrzwałd

Obręb: nr 4 Gronity

- 1) tablica
- 2) stojak na rowery
- 3) samoobsługowa stacja naprawy rowerów
- 4) ławka solarna
- 5) stół drewniany z 2 ławkami
- 6) kosz na śmieci
- 7) gra edukacyjna
- 8) łampa solarna (2 szt.)
- 9) orbitek
- 10) rowerek

Wyrys z mapy
Skala 1:500

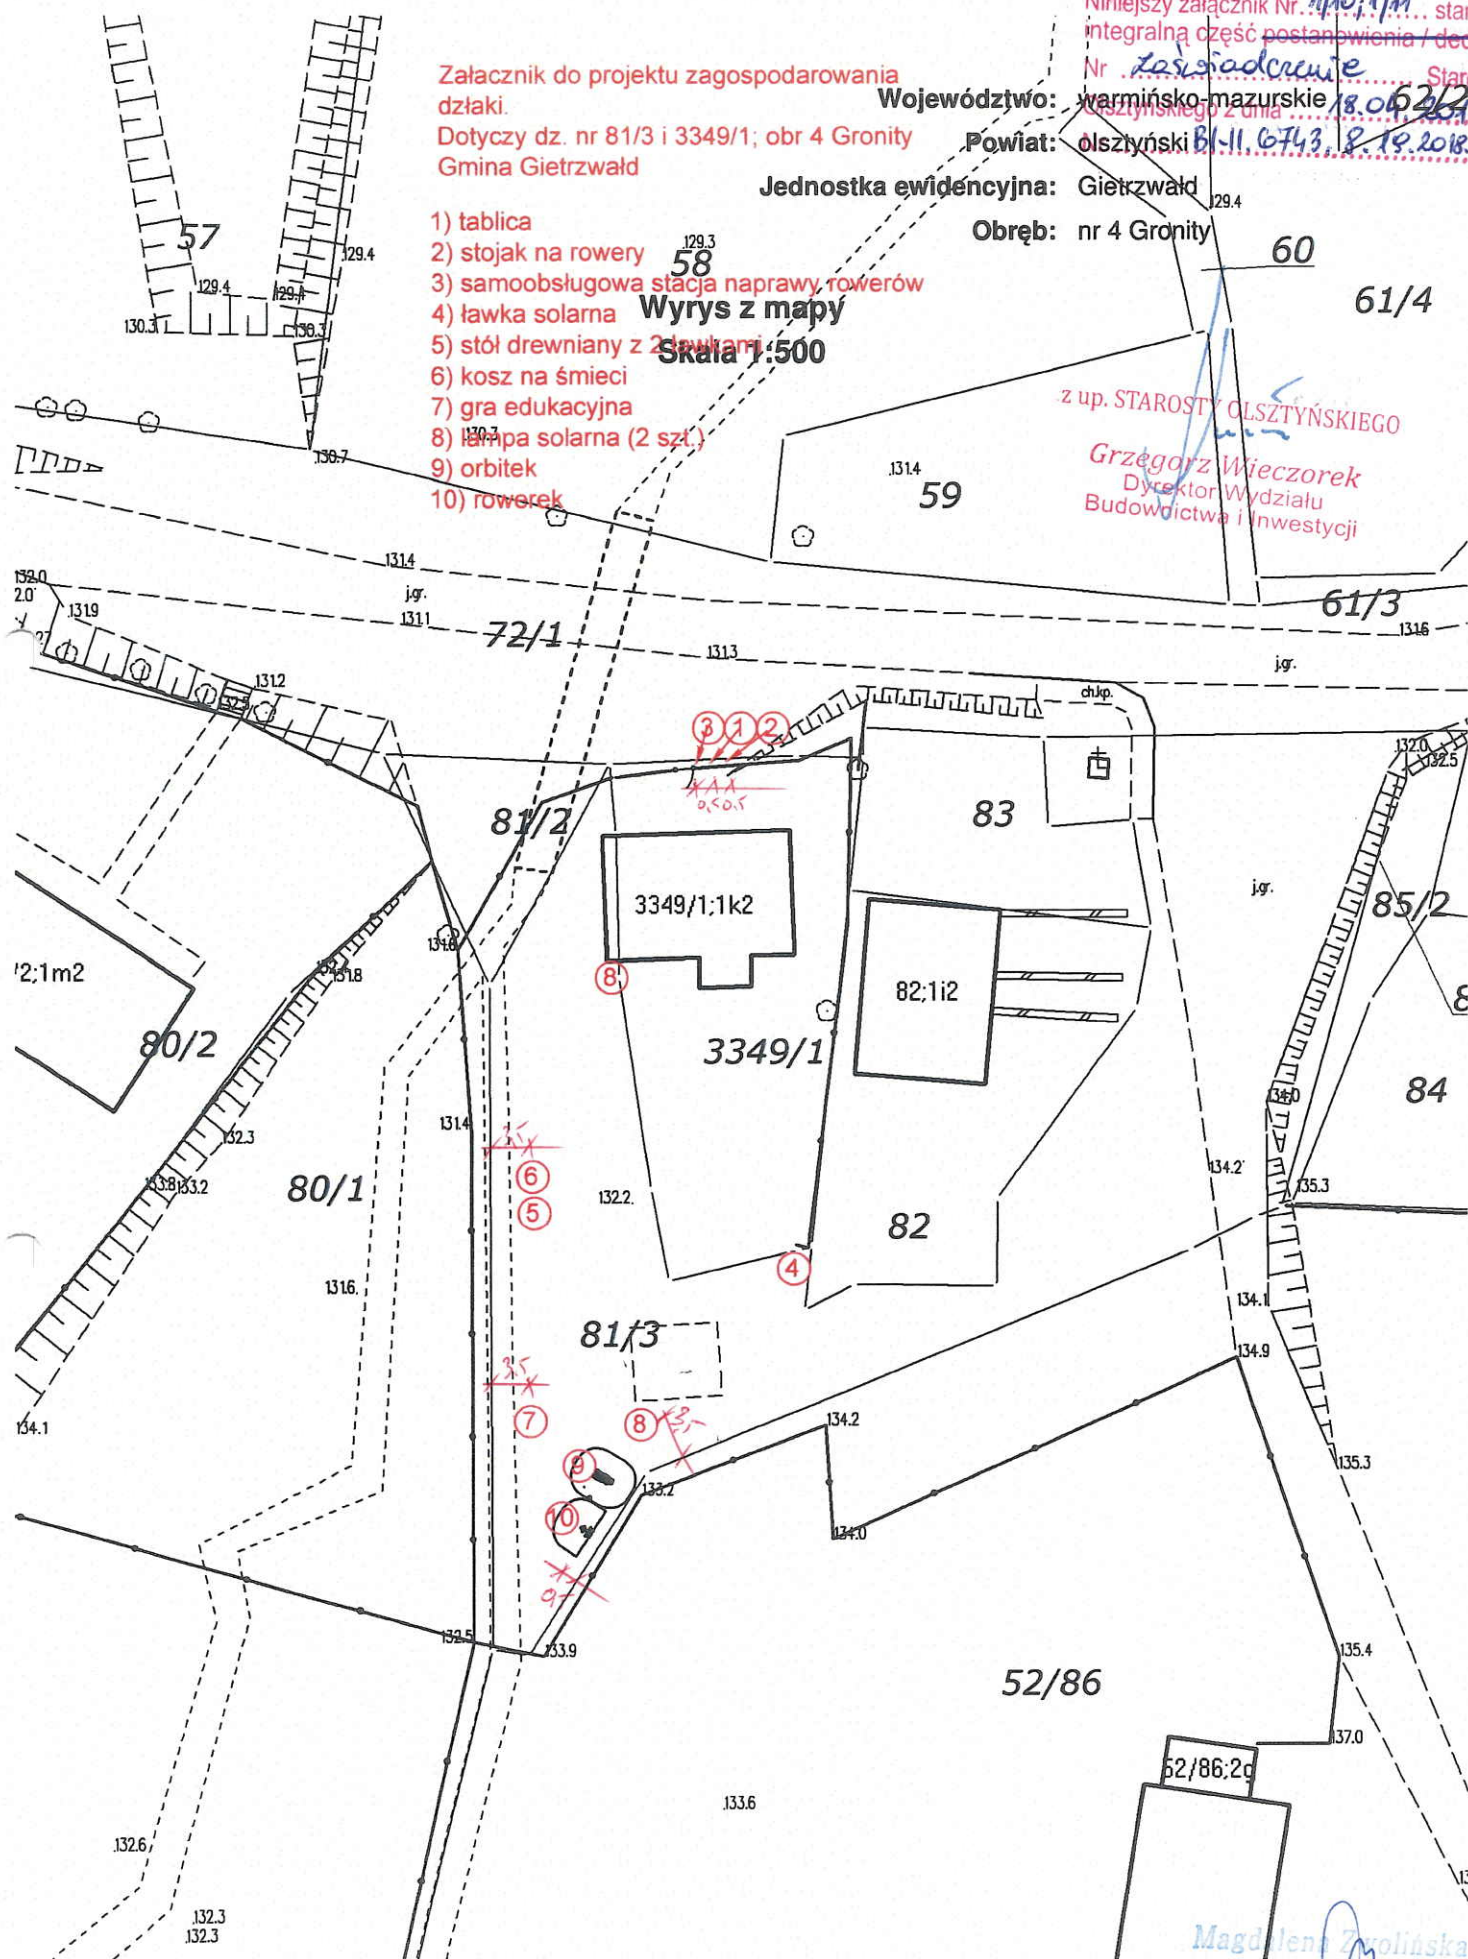


Magdlena Zwiolińska
architekt

upr. 3/2006/WM

niniejszy załącznik Nr 1/9 stanowi
 integralną część postanowienia / decyzji
 Nr zas. oia.dcrewie Starosty
 Olsztyńskiego z dnia 18.04.2018
 Nr 01-11.GF43.8.18.2018.RB2
 Załącznik do projektu
 zagospodarowania działki.
 Dotyczy dz. nr 55/2; obr 12 Pęglity
 Gmina Gietrzwałd

- z up. STAROSTY OLSZTYŃSKIEGO
- Grzegorz Wieczorek
Dyrektor Wydziału
Budownictwa i Inwestycji
- Elementy małej architektury
- 1) tablica
 - 2) stojak na rowery
 - 3) stół drewniany z 2 ławkami
 - 4) kosz na śmieci
 - 5) lampa solarna
 - 6) gra edukacyjna
- 1/9

Wyrys z mapy
Skala 1:500

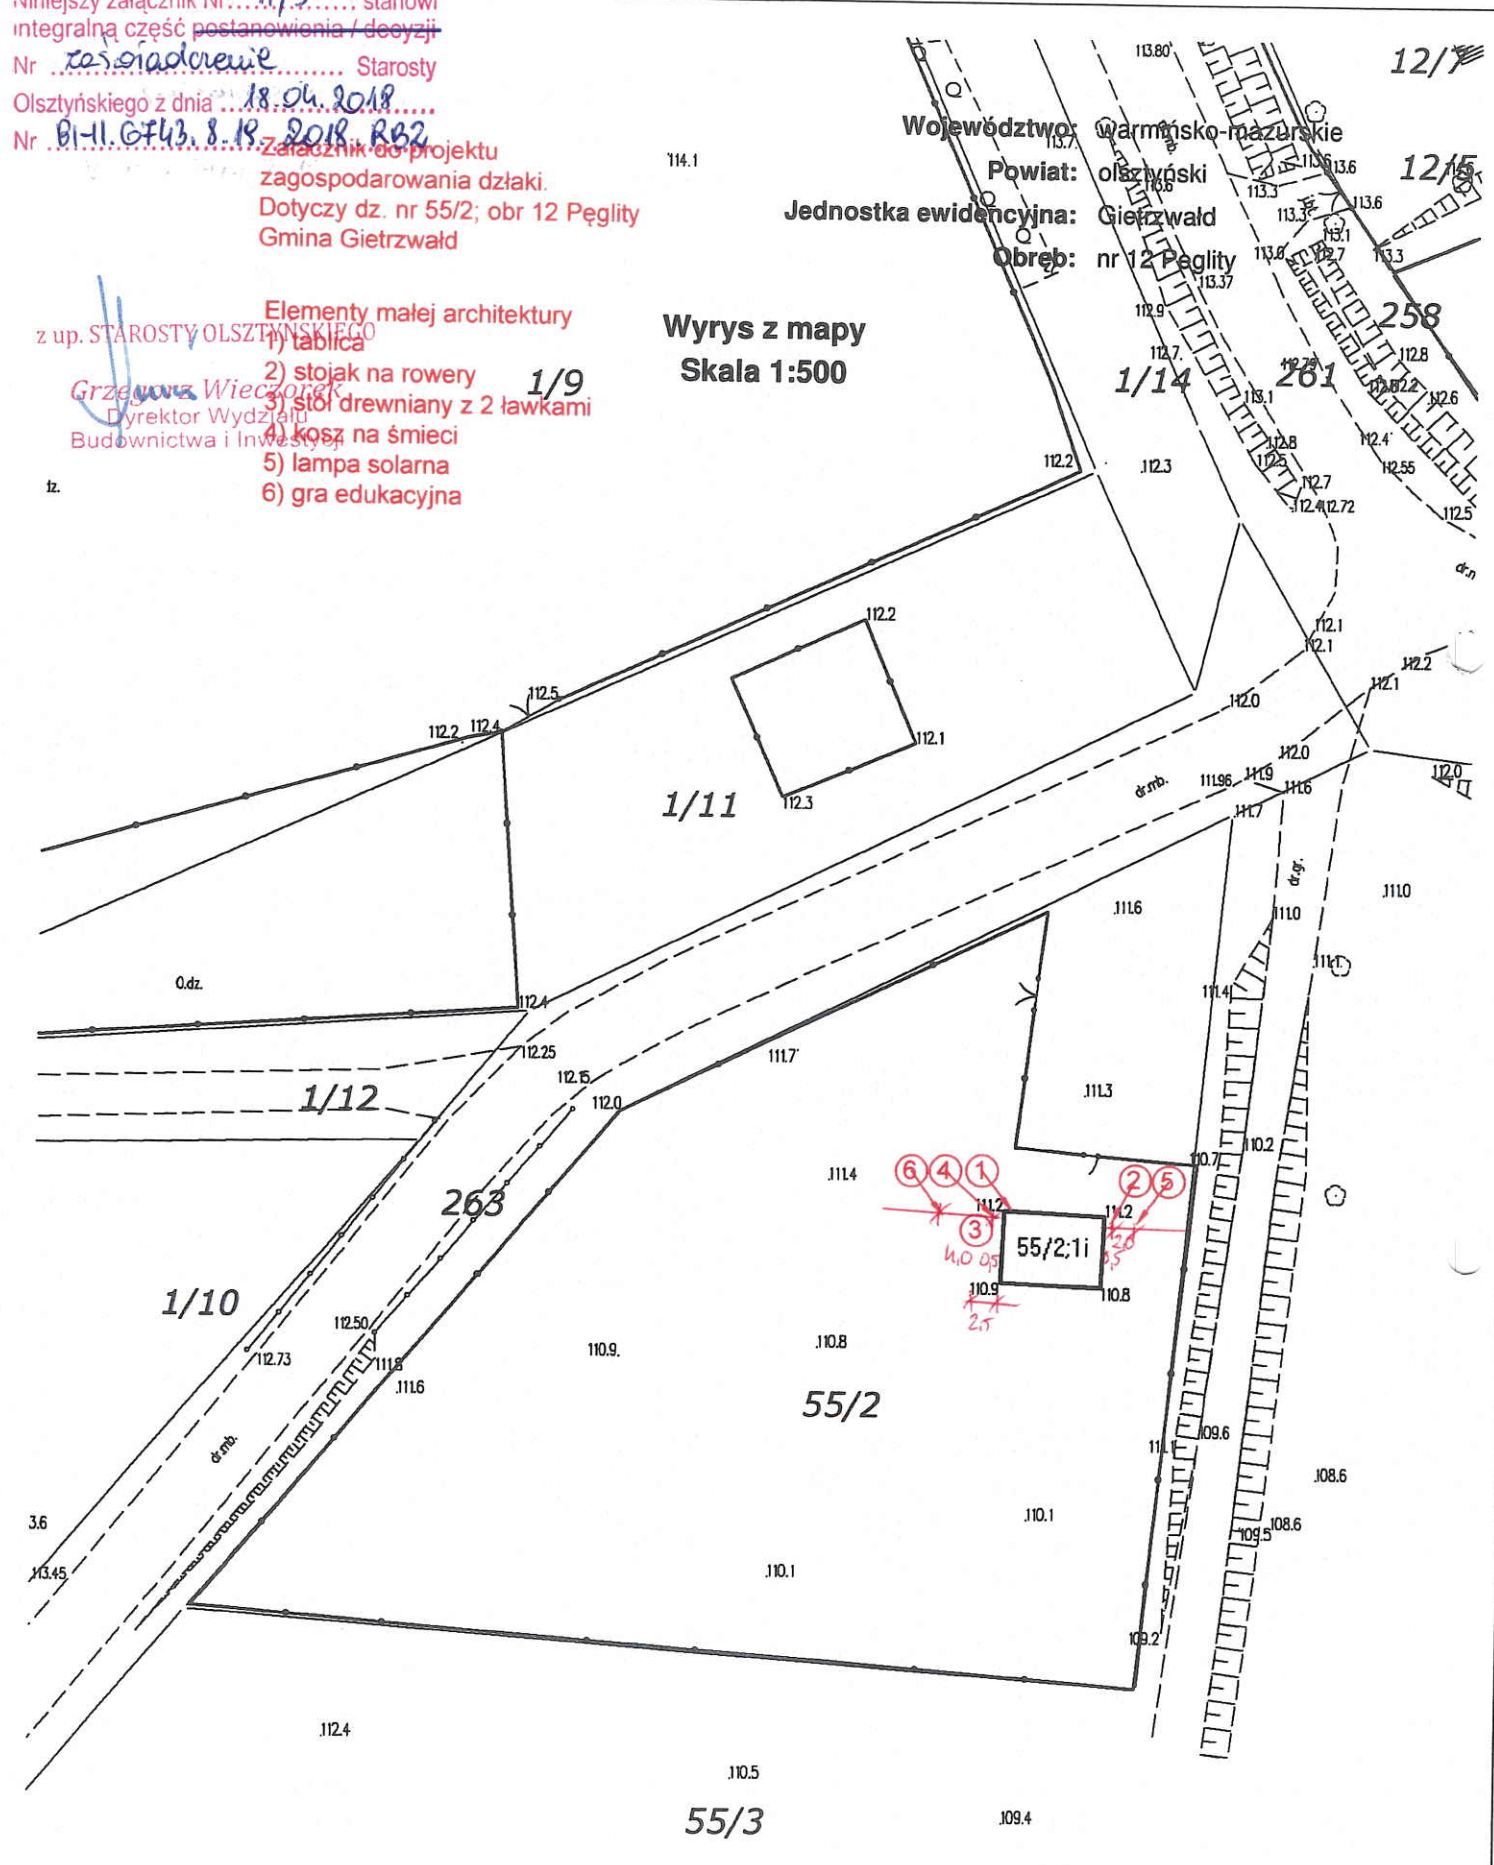

Obreń: nr 9 Naglady

Grzegorz Wieczorek
Dyrektor Wydziału
Budownictwa i Inwestycji

1435

Załącznik do projektu
zagospodarowania działki
Dotyczy dz. nr 70/8; obr 9 Nagłady
Grupa Gietrzwałd

- Magdalena Zwolińska
architekt
upr. 3/2006/WM

Niniejszy załącznik Nr. 1/5 124.7 stanowi integralną część postanowienia / decyzji
Nr 39/7 Starosty
Olsztyńskiego z dnia 18.04.2018
Nr BI-1-G743 z 19.04.2018. RB2

124.9
z up. STAROSTY OLSZTYŃSKIEGO 12

Dyrektor Wydziału
Budownictwa i Inwestycji

Załącznik do projektu
zagospodarowania działki.
Dotyczy dz. nr 56; obr 18 Śróka
Gmina Gietrzwałd

- 1) Tablica
- 2) stojak na rowery
- 3) samoobsługowa stacja naprawy rowerów
- 4) ławka solarna
- 5) ławka drewniana
- 6) kosz na śmieci, 120.2
- 7) gra edukacyjna
- 8) lampka solarna
- 9) stół do gier
- 10) tor sprawnościowy
- 11) huśtawka bocianie gniazdo

39/2
1212

Wyrys z mapy
Skala 1:500

Województwo: 48/3
warmińsko-mazurskie

Powiat: olsztyński

encyjna: Gietrzwałd
119.5
Obręb: nr 18 Śródk
48/3;1m2

52/2

3052/12

57

56

3052/15

64

Magdalena Zwolińska
architekt
upr. 3/2006/W/M

4/8

107.5

Jednostka ewidencyjna: Gietrzwałd

Obręb: nr 21 Woryty

Dotyczy dz. nr 168; obr 21 Woryty
Gmina Gietrzwałd

- 1) tablica
- 2) stojak na rowery
- 3) ławka solarna
- 4) kosz na śmieci
- 5) gra edukacyjna
- 6) lampa solarna
- 7) orbitek
- 8) prasa nożna
- 9) rowerek
- 10) wyciskanie siedząc

Skala 1:500

z up. STAROSTY OLSZTYNSKIEGO

Grzegorz Wierzchowski
Dyrektor Wydziału
Budownictwa i Inwestycji

166:3g2,

166:1m2

166;4g

~~180/1~~

181/1:1m2

1281/1 m2

 $\sqrt{2}/1$

272/5

272/6

154/1

305

272/3;1m2

304

Magdalena Brolińska
architekt

upr. 3/2006/WMI

Urząd Starostwo Powiatowe
w Olsztynie
Plac Bema 5
10-516 OLSZTYN
-19-

Niniejszy załącznik Nr 1/19 stanowi integralną część postanowienia / decyzji
Nr 225/19 Starosty
Olsztyńskiego z dnia 18.04.2019
Nr 61-11.6443.8.18.2018.RR2

z up. STAROSTY OLSZTYŃSKIEGO

Grzegorz Wieczorek
Dyrektor Wydziału
Budownictwa i Inwestycji

Województwo: warmińsko-mazurskie

Powiat: olsztyński


Jednostka ewidencyjna: Gietrzwałd

Obręb: nr 4 Gronity

Wyrys z mapy
Skala 1:500

Załącznik do projektu zagospodarowania
działki.
Dotyczy dz. nr 278/2; obr 4 Gronity
Gmina Gietrzwałd

1) tablica

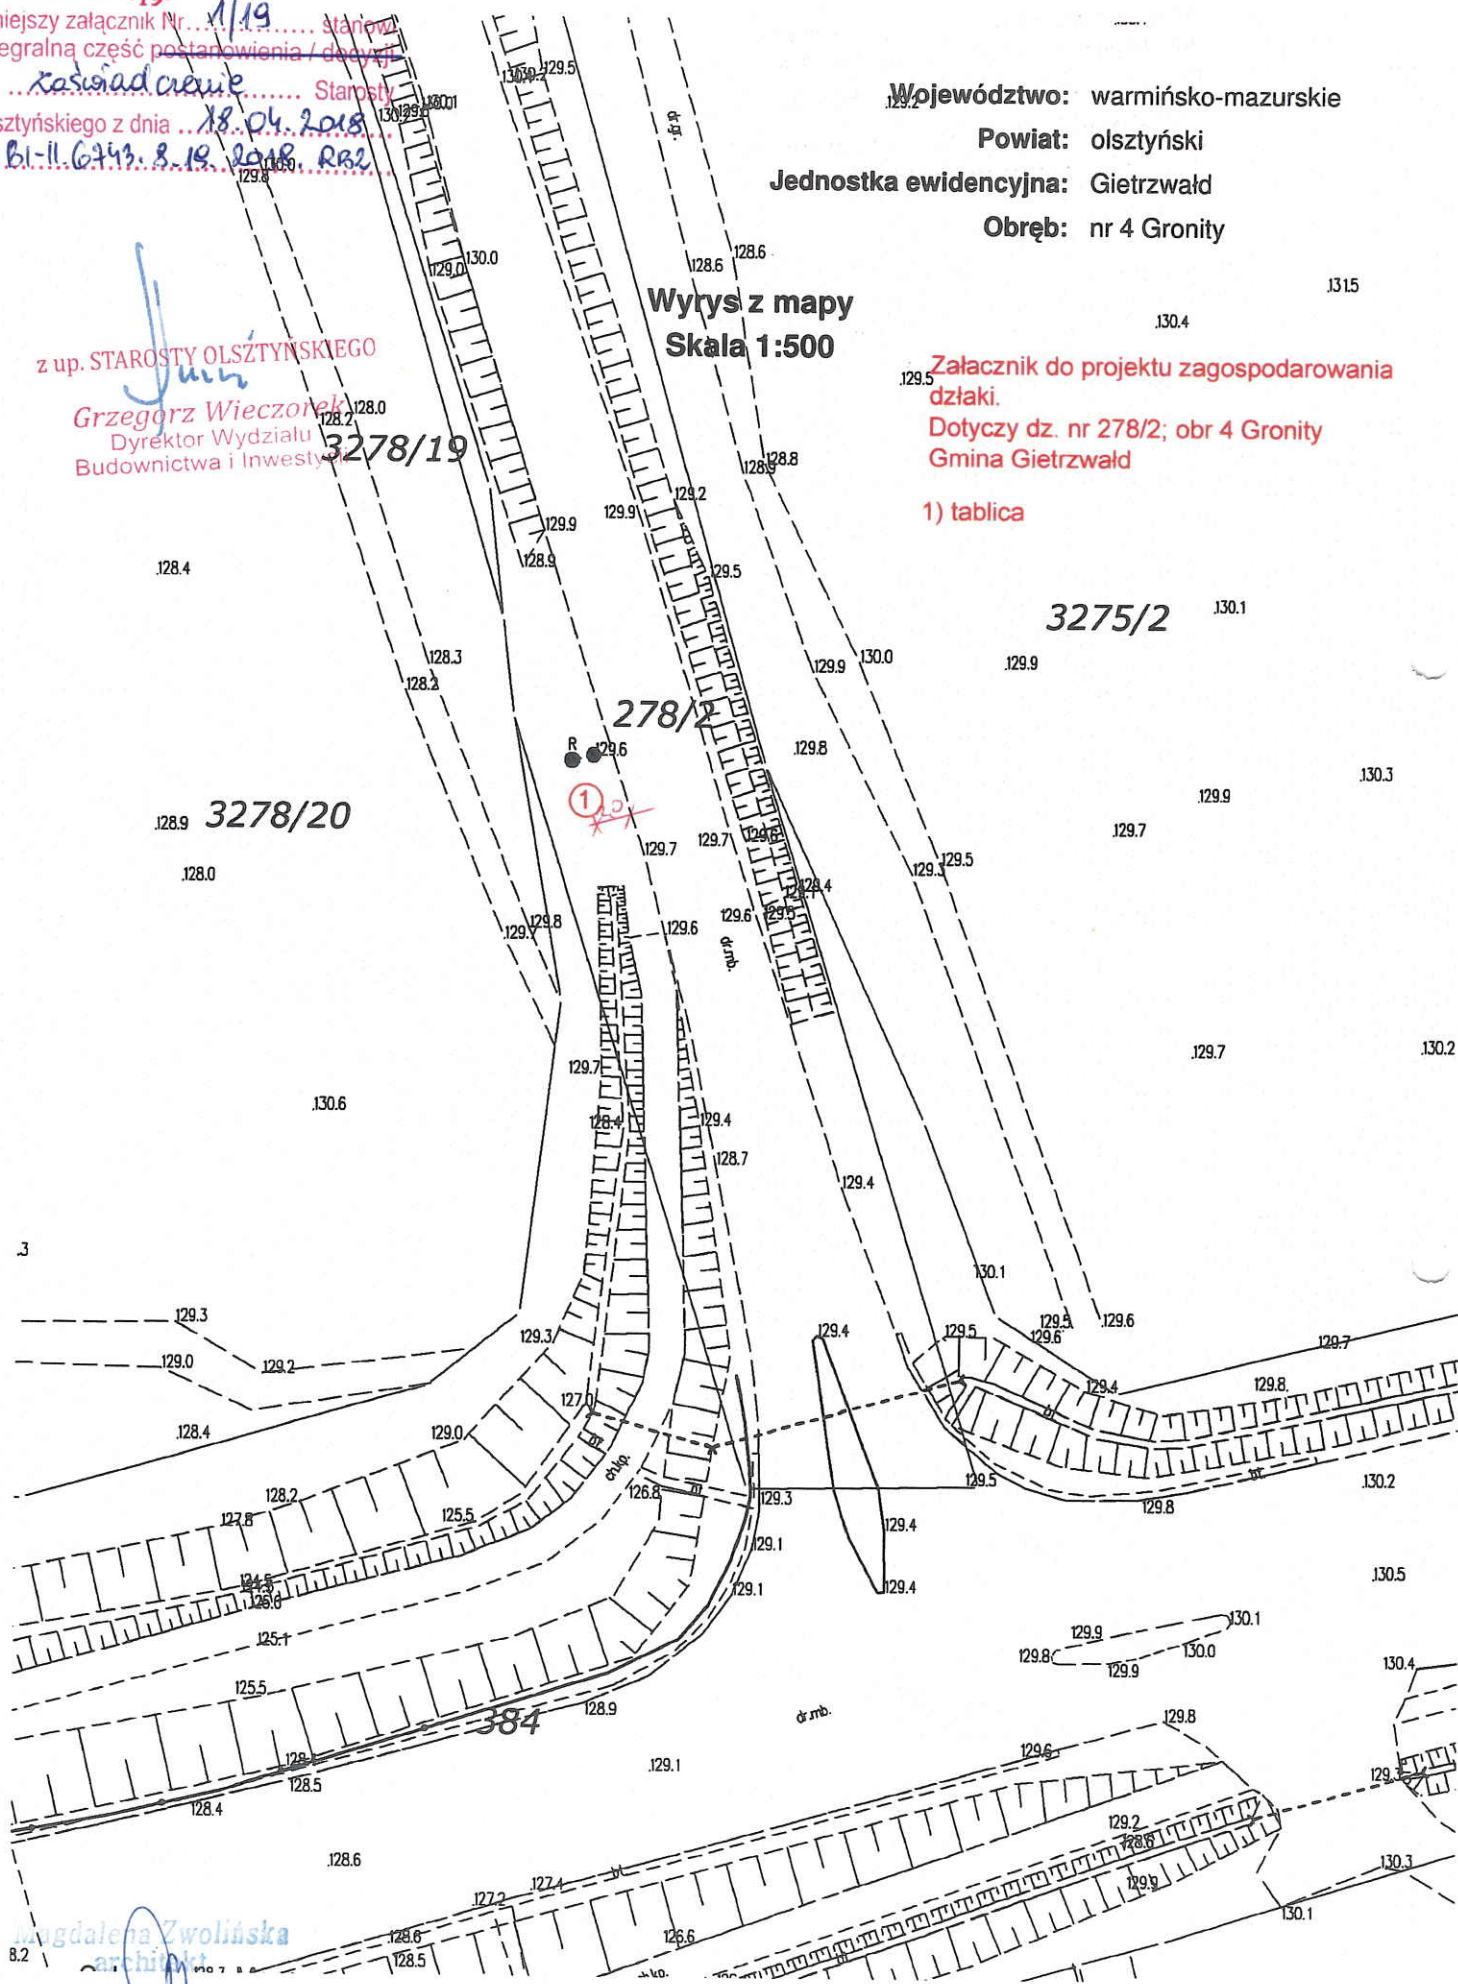

Niniejszy załącznik Nr 1/12 stanowi integralną część postanowienia / decyzji
Nr ~~3342/1~~ *3342/12* Starosty
Olsztyńskiego z dnia *18.04.2018*
Nr *B1-H-6743.8.19.2018.RB2*

3341/2; 1m2

3341/3

Województwo: warmińsko-mazurskie

Powiat: olsztyński

Jednostka ewidencyjna: Gietrzwałd

Obwód: 10 Naterki

3342/1

2/2
2/2; 1h2

z up. STAROSTY OLSZTYŃSKIEGO

Grzegorz Wieczorek
Dyrektor Wydziału
Budownictwa i Inwestycji

Wyrzys z mapy

Skala 1:500

65/3

68

3342/2

3

66

67

747

Załącznik do projektu zagospodarowania
działki.
Dotyczy dz. nr 9 ; obr 10 Naterki
Gmina Gietrzwałd

1) tablica
3342/7

69
69; 1m2

137.1

137.7

3342/8

1575

3342/6

3342/6; 2

3342/6; 1m2

1288

136.6

136.3

136.1

136.5

4/1; 1m2

136.7

Magdalena Złotowska
Inżynier
upr. 3/2006/WM

Niniejszy załącznik Nr... 11/15... stanowi
integralną część postanowienia / decyzji
Nr... zaświadczenie... Starosty
Olsztyńskiego z dnia 18.04.2018
Nr 01-11.6743.8.19.2018.282

Województwo: warmińsko-mazurskie

Powiat: olsztyński

Jednostka ewidencyjna: Gietrzwałd

Obręb: 11 Parwólki

1452

Wzrys z mapy


Skala 1:500

Załącznik do projektu zagospodarowania
działki.

Dotyczy dz. nr 217/3; obr 11 Parwólki
Gmina Gietrzwałd

1) tablica

3252/6

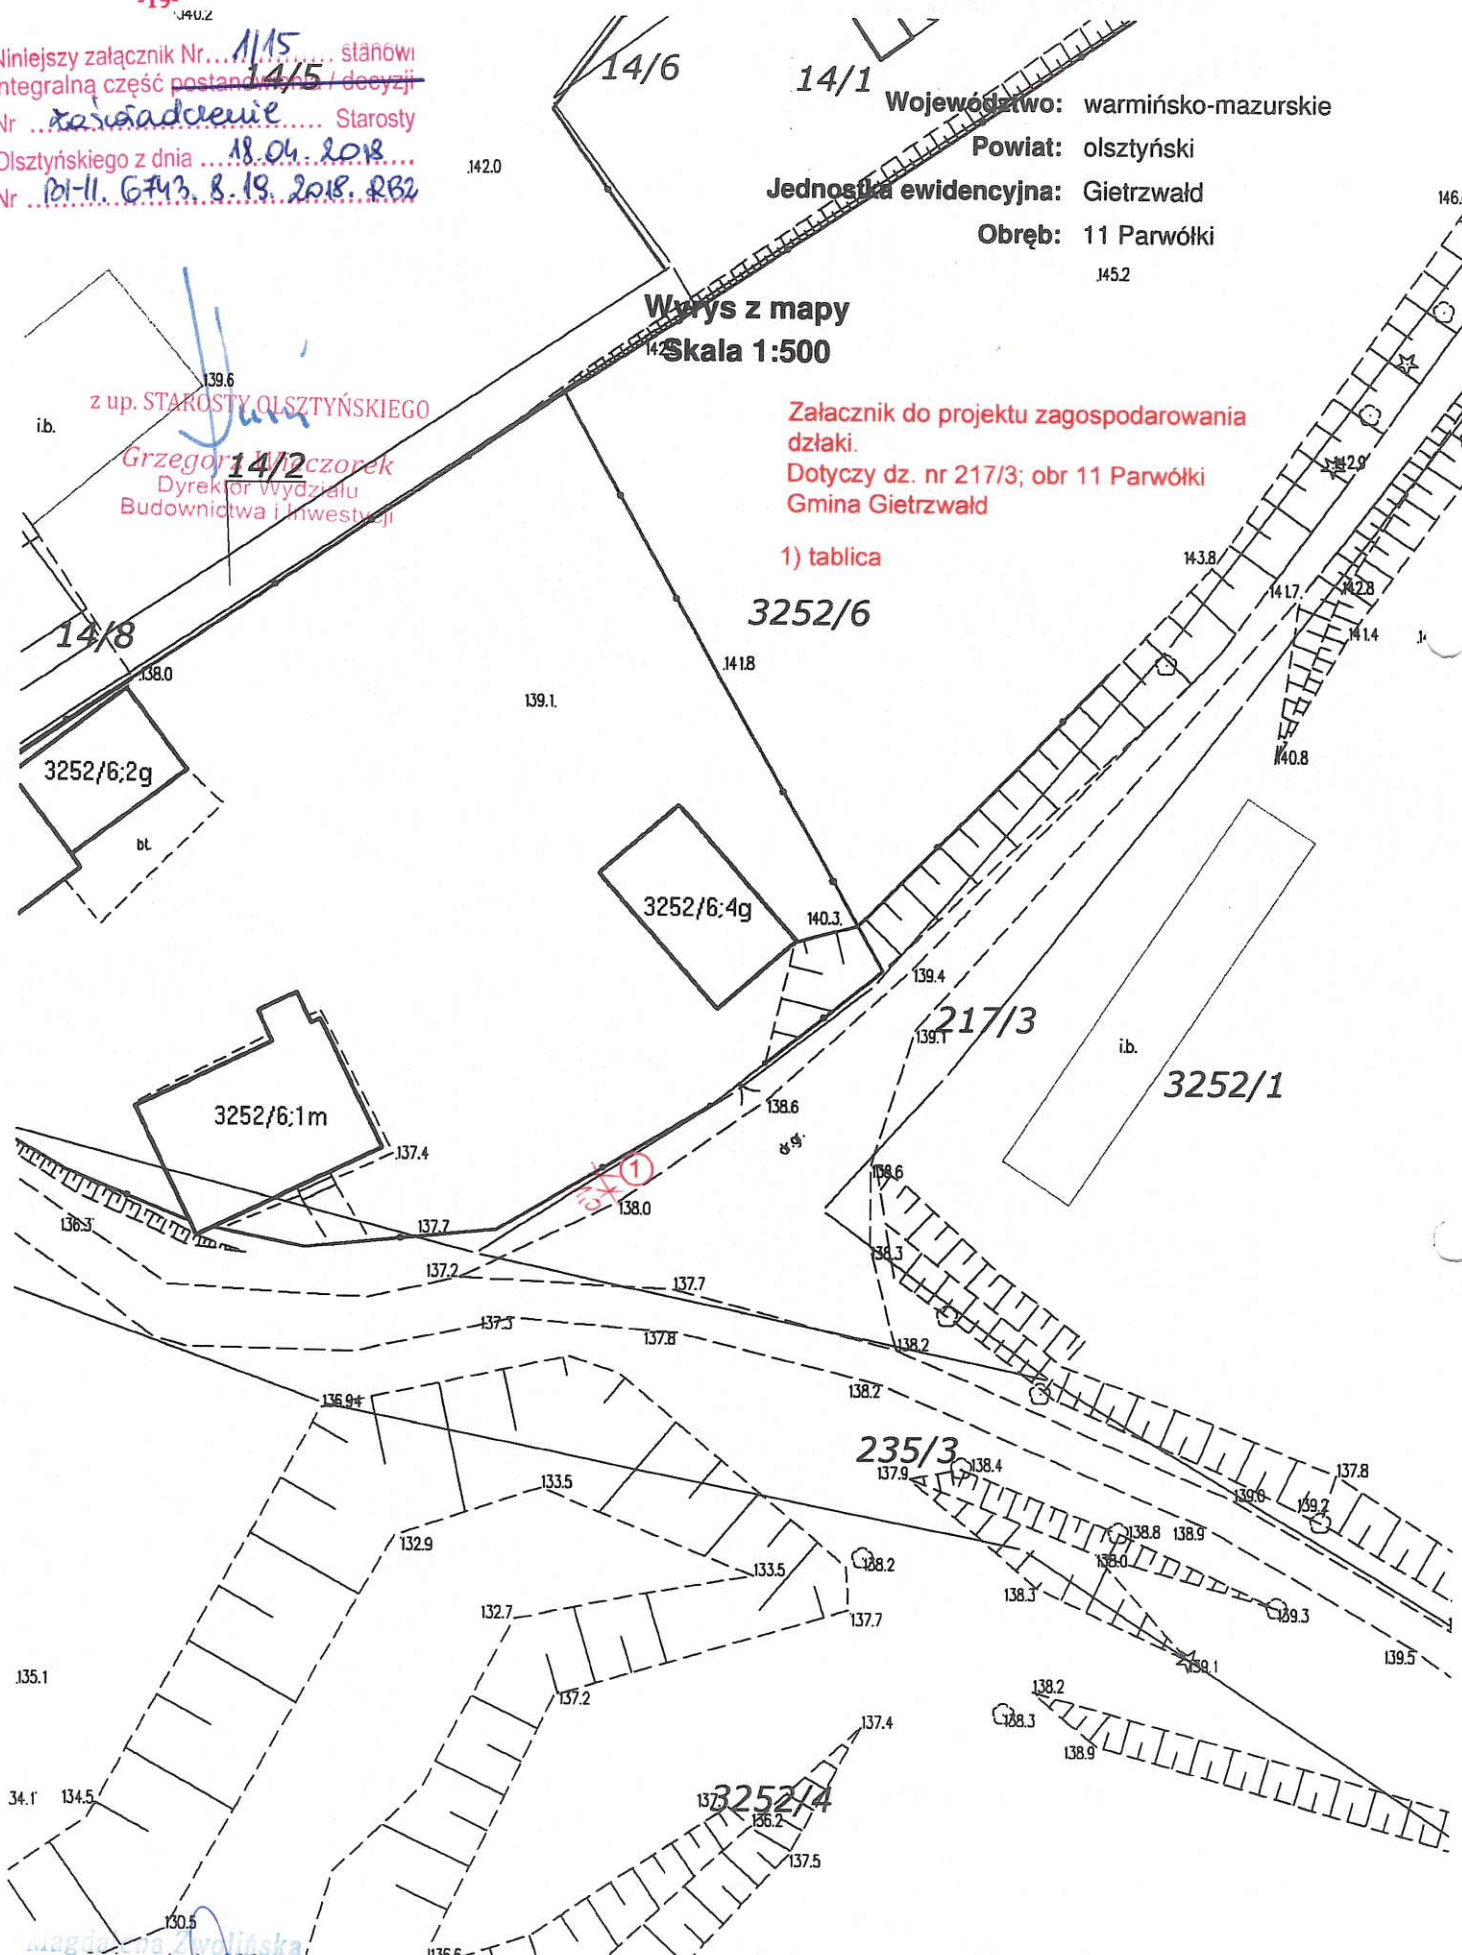

z up. STAROSTY OLSZTYŃSKIEGO
Grzegorz Włoczorek
Dyrektor Wydziału
Budownictwa i Inwestycji

3252/1

235/3

3252/4

Magdalena Zwołńska
architekt
upr. 3/2016/VM

Niniejszy załącznik Nr 1/16 stanowi
integralną część postanowienia / decyzji
Nr zaświadczenie Starosty
Olsztyńskiego z dnia 18.04.2018
Nr 61-11.0743.8.19.2018.RB2

Województwo: warmińsko-mazurskie
powiat: olsztyński

Jednostka ewidencyjna: Gietrzwałd

Obreń: nr 21 Woryty

STAROSTY OLSZTYŃSKIEGO

Wyrzys z mapy


Skala 1:500

Dyrektor Wydziału
Budownictwa i Inwestycji

Załącznik do projektu zagospodarowania
działki.

Dotyczy dz. nr 14/2, obr 21 Woryty
Gmina Gietrzwałd

1) tablica

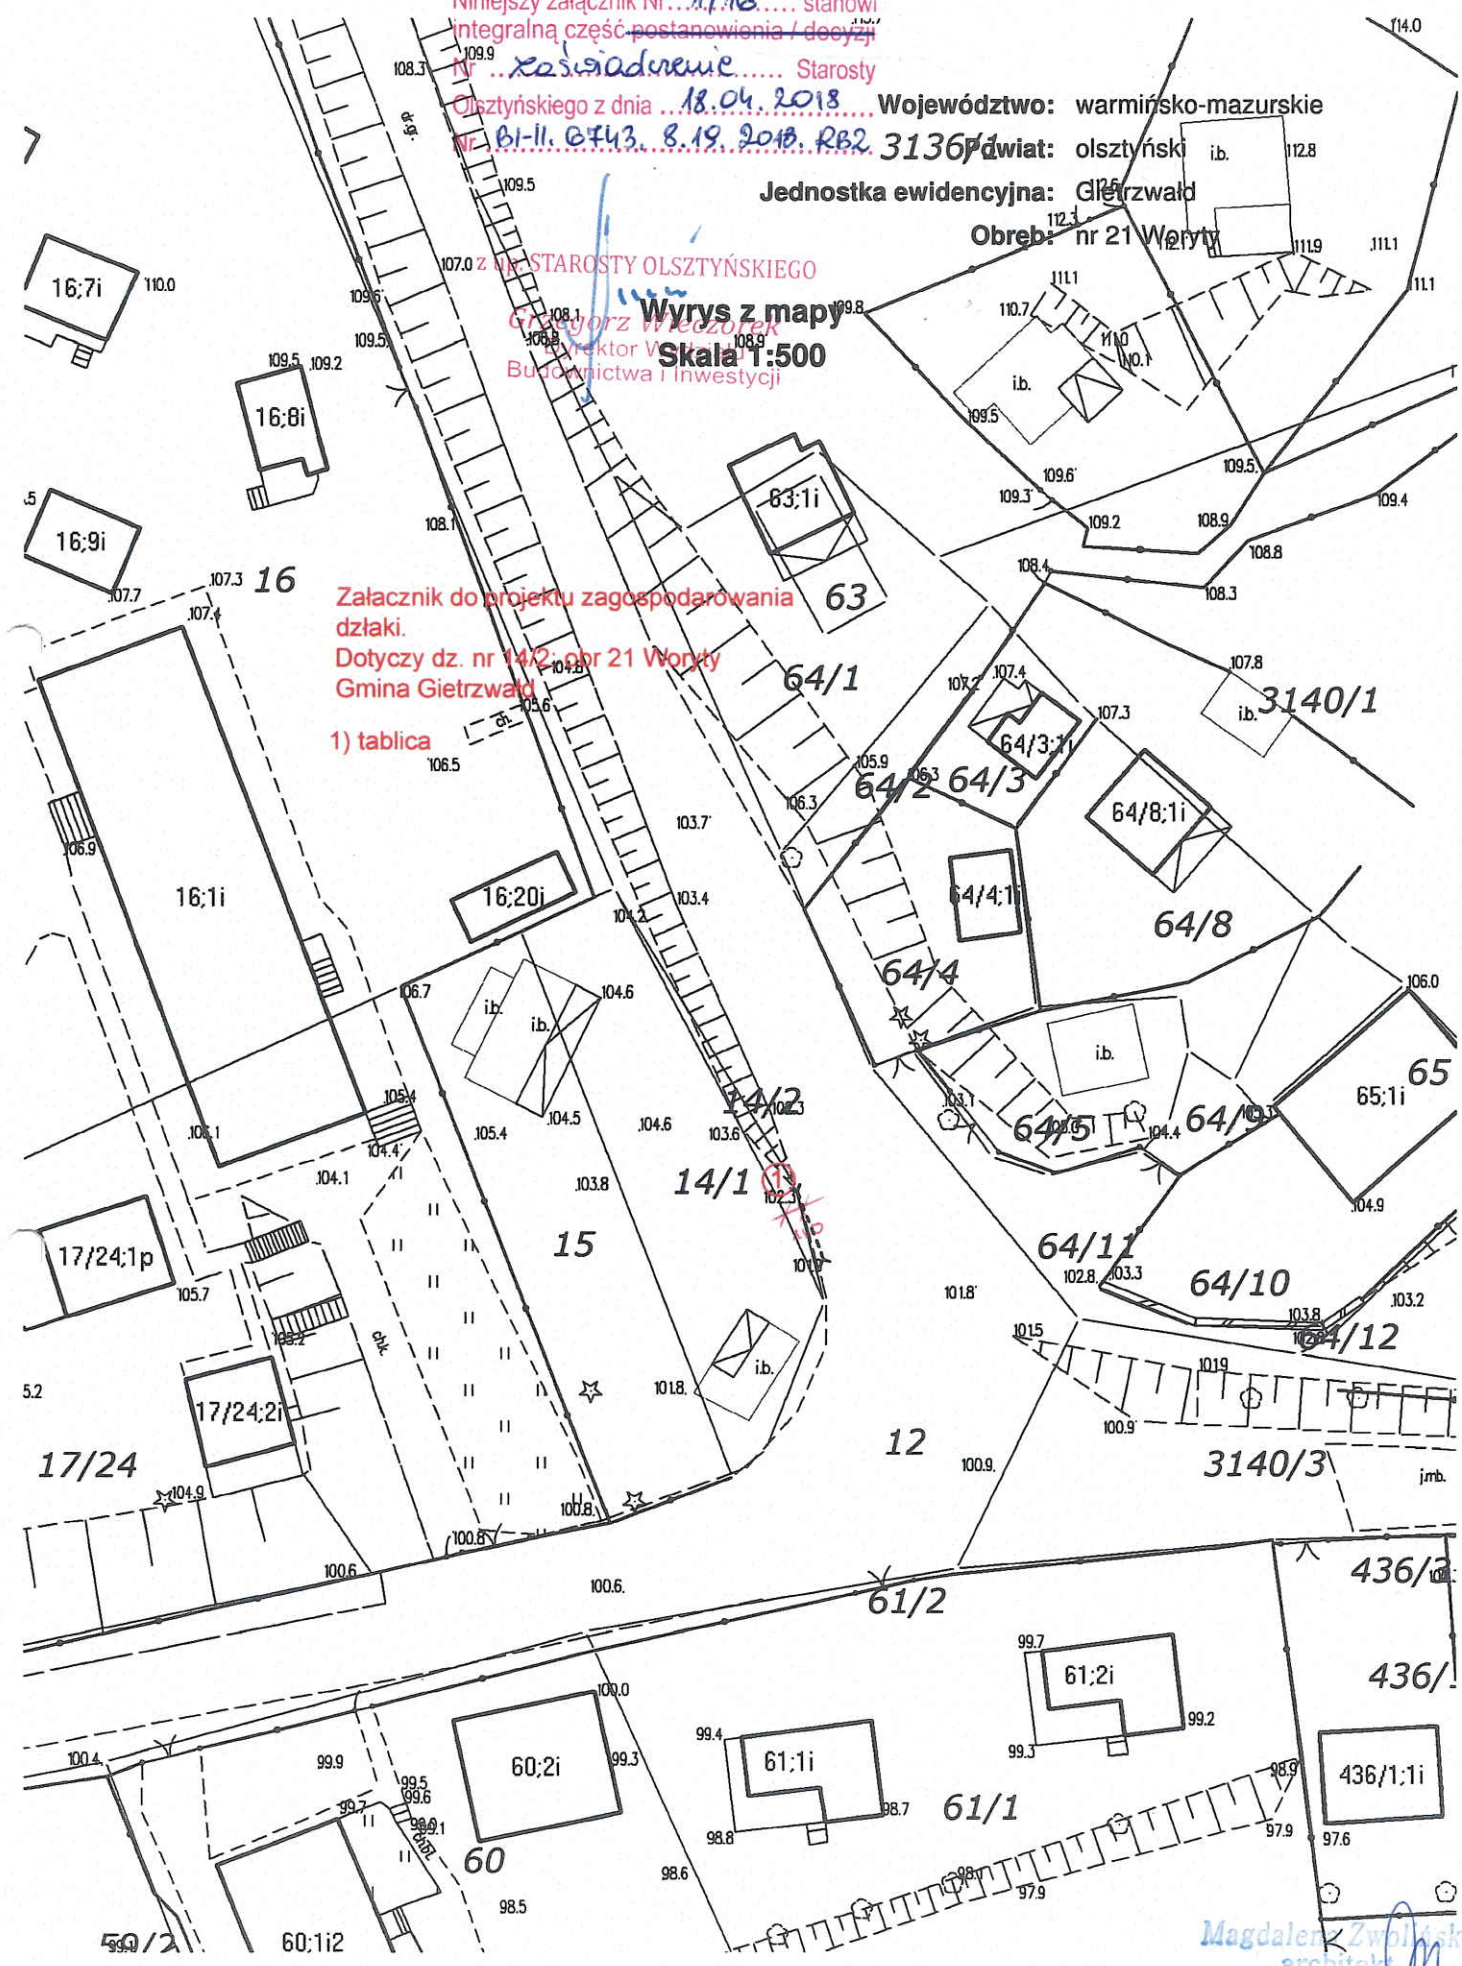


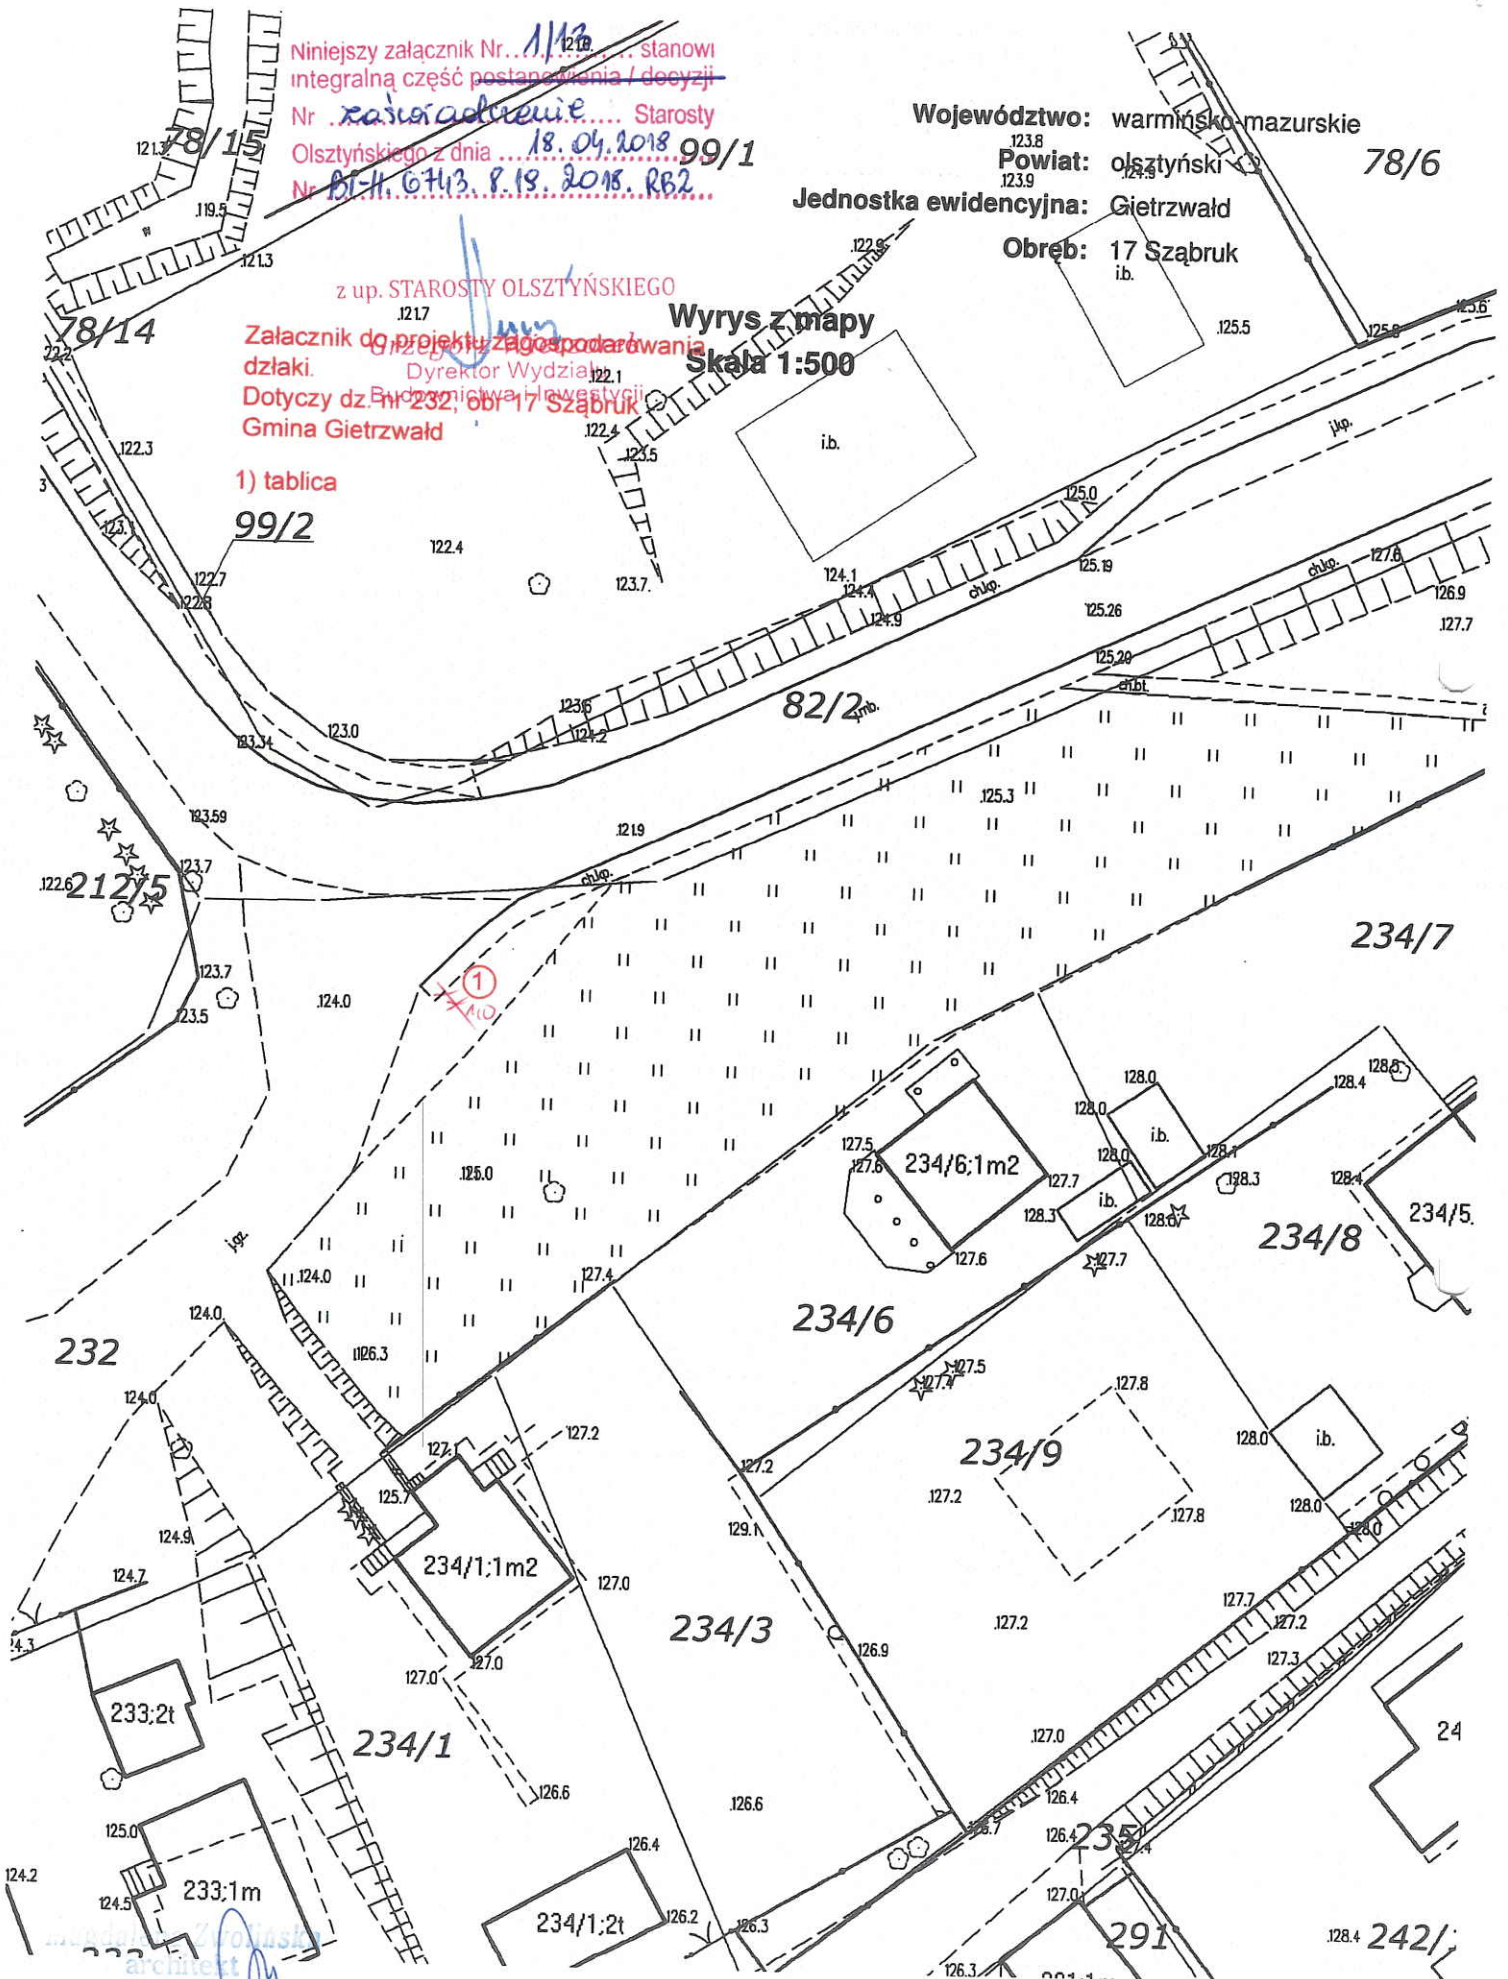

232

234/6

234/7

234/8

234/9

234/3

234/1

233/2t

233/1m

234/1:2t

234/6:1m2

234/1:1m2

234/5

242/1

291

24


1) tablica

