


# PLAN ZAGOSPODAROWANIA TERENU - zamienny

skala 1:500

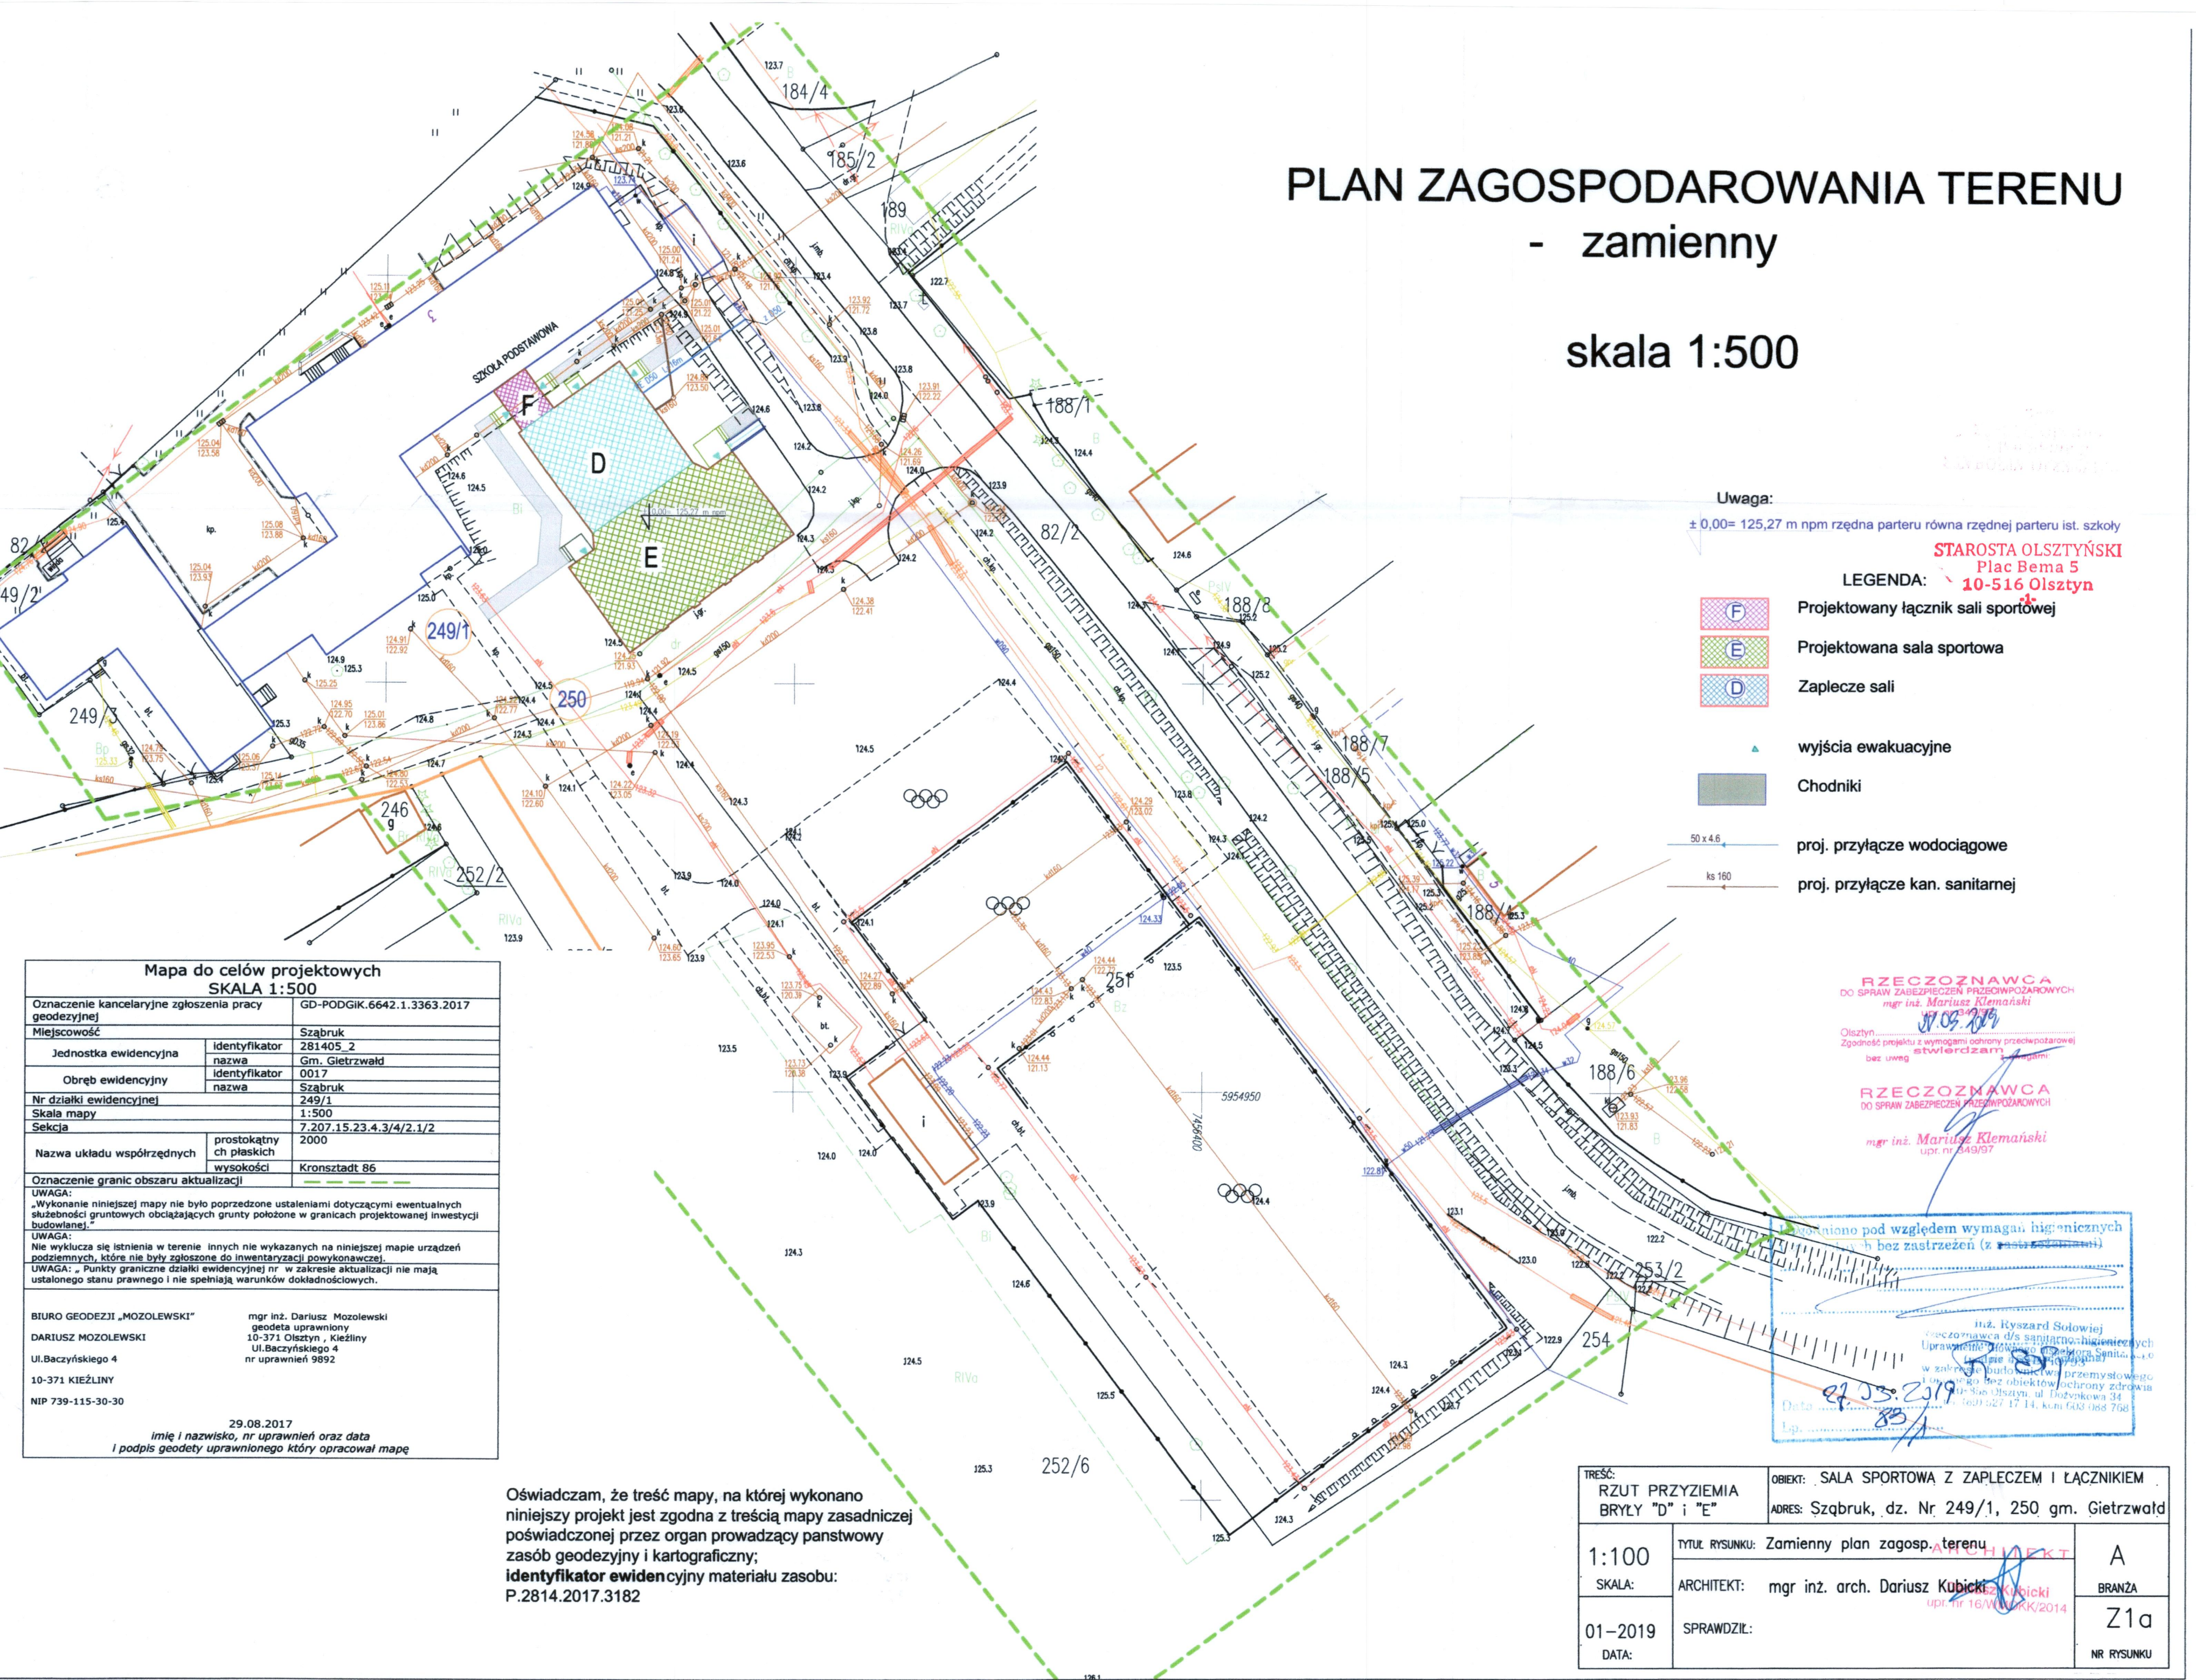

**Uwaga:**  
± 0,00= 125,27 m npm rzedna parteru równa rzednej parteru ist. szkoły

**LEGENDA:**

- Projektowany łącznik sali sportowej
- Projektowana sala sportowa
- Zaplecze sali
- wyjścia ewakuacyjne
- Chodniki
- proj. przyłączy wodociągowe
- proj. przyłączy kan. sanitarnej

Mapa do celów projektowych SKALA 1:500	
Oznaczenie kancelaryjne zgłoszenia pracy geodezyjnej	GD-PODGIG.6642.1.3363.2017
Miejscowość	Szabruk
Jednostka ewidencyjna	281405_2
Obręb ewidencyjny	Gm. Gietrzwałd
Nr działki ewidencyjnej	0017
Skala mapy	249/1
Sekcja	1:500
Nazwa układu współrzędnych	7.207.15.23.4.3/4/2.1/2
	2000
Oznaczenie granic obszaru aktualizacji	Kronstadt 86
UWAGA: „Wykonanie niniejszej mapy nie było poprzedzone ustaleniami dotyczącymi ewentualnych służebności gruntowych obciążających grunty położone w granicach projektowanej inwestycji budowlanej.”	
UWAGA: Nie wyklucza się istnienia w terenie innych nie wykazanych na niniejszej mapie urządzeń podziemnych, które nie były zgłoszone do inwentaryzacji powykonawczej.	
UWAGA: „Punkty graniczne działki ewidencyjnej nr w zakresie aktualizacji nie mają ustalonego stanu prawnego i nie spełniają warunków dokładnościowych.”	
BIURO GEODEZJI „MOZOLEWSKI” mgr inż. Dariusz Mozolewski geodeta uprawniony 10-371 Olsztyn, Kieźliny Ul.Baczyńskiego 4 nr uprawnień 9892 NIP 739-115-30-30	
29.08.2017 imię i nazwisko, nr uprawnień oraz data i podpis geodety uprawnionego który opracował mapę	

Oświadczam, że treść mapy, na której wykonano niniejszy projekt jest zgodna z treścią mapy zasadniczej poświadczanej przez organ prowadzący państwowy zasób geodezyjny i kartograficzny;  
identyfikator ewidencyjny materiału zasobu: P.2814.2017.3182

TRZĘC:	RZUT PRZYZIEMIA BRYLY "D" i "E"	OBIEKT: SALA SPORTOWA Z ZAPLECZEM I ŁĄCZNIKIEM	ADRES: Szabruk, dz. Nr 249/1, 250 gm. Gietrzwałd
1:100	SKALA:	TYTUŁ RYSUNKU: Zamienny plan zagosp.terenu	A
01-2019	DATA:	ARCHITEKT: mgr inż. arch. Dariusz Kubicki upr. nr 16/0000000/2014	BRANŻA Z1a
		SPRAWDZIŁ:	NR RYSUNKU